



COMUNE DI SAN GIMIGNANO
Provincia di Siena

CATASTO COMUNALE DEI BOSCHI E DEI PASCOLI PERCORSI DA FUOCO

(L. 353/2000 E L.R. N. 39/2000)

Anno 2023



COMUNE DI SAN GIMIGNANO

Provincia di Siena

Sezione 1

INCENDI 2023



COMUNE DI SAN GIMIGNANO
Provincia di Siena

Catasto incendi boschivi

OGGETTO: L.R. N° 39/2000 e ss. mm. ed ii. - Catasto incendi boschivi

Fascicolo territoriale n.01-2022

Incendio ricadente nel comune di SAN GIMIGNANO- Località: **PIAN DI SALA**

Data inizio incendio: 16/04/2022		Data fine incendio: 16/04/2022	
Grado di pericolosità della zona (secondo il piano regionale antincendio)	Media	Vincoli o area protetta	• Idrogeologico(RD 3267/1923); • lett g)territori coperti da foreste e da boschi (art.142 D.Lgs.42/2004) • lett f)parchi, riserve e parchi naturali (art.142 D.Lgs.42/2004)
Superficie incendio (ha)	6,86	Superficie di coltivi entro 50 m	3,64
Causa presunta			

Specie

Superficie (ha)

Cerrete, boschi farnetto (ceduo) 3,22

Orografia	Esposizione	Pendenza	Precedenti incendi
Fino a 500 mt	Sud Est	Fino al 20%	no

Fascicolo Territoriale n. 01 - 2022 Legge regione Toscana n°39 del 21 marzo 2000 e successive modificazione ed integrazioni, concernenti la gestione del catasto dei boschi percorsi dal fuoco e dei pascoli percorsi dal fuoco situati entro 50 metri da tali boschi.



COMUNE DI SAN GIMIGNANO

Provincia di Siena

Scadenze divieti vigenti sull'area

- Divieto ex Art.76 Comma 4/a: scade il 16/04/2032
- Divieto ex Art.76 Comma 4/b: scade il 16/04/2027
- Divieto ex Art.76 Comma 5/a: scade il 16/04/2037
- Divieto ex Art.76 Comma 5/b: scade il 16/04/2042
- Divieto ex Art.76 Comma 6: scade il 16/04/2037
- Divieto ex Art.76 Comma 7: scade il 16/04/2037

Elenco particelle catastali interessate dei divieti

Comune	Foglio	Particella	Area Percorsa (mq)	Area Totale (mq)
SAN GIMIGNANO	80	2	50,68	38013,05
SAN GIMIGNANO	80	12	2868,58	3647,18
SAN GIMIGNANO	80	13	857,18	857,18
SAN GIMIGNANO	80	16	25106,46	101111,77
SAN GIMIGNANO	80	38	7271,79	8927,25
SAN GIMIGNANO	80	42	0,09	4907,80
SAN GIMIGNANO	80	43	3328,93	3930,89
SAN GIMIGNANO	80	45	28445,29	31123,61
SAN GIMIGNANO	81	15	25,55	163124,00
SAN GIMIGNANO	81	17	129,54	21387,00

Elenco proprietari Fascicolo territoriale n. 01- 2022

Denominazione	C.F./P.I.	Indirizzo
████████████████████	████████████████	████████████████████
████████████████████	████████████████	████████████████████
████████████████████	████████████████	████████████████████





COMUNE DI SAN GIMIGNANO

Provincia di Siena

Note

I dati e le informazioni utilizzati sono stati forniti dai Carabinieri Forestali- Gruppo di Siena con protocollo 5323/2023

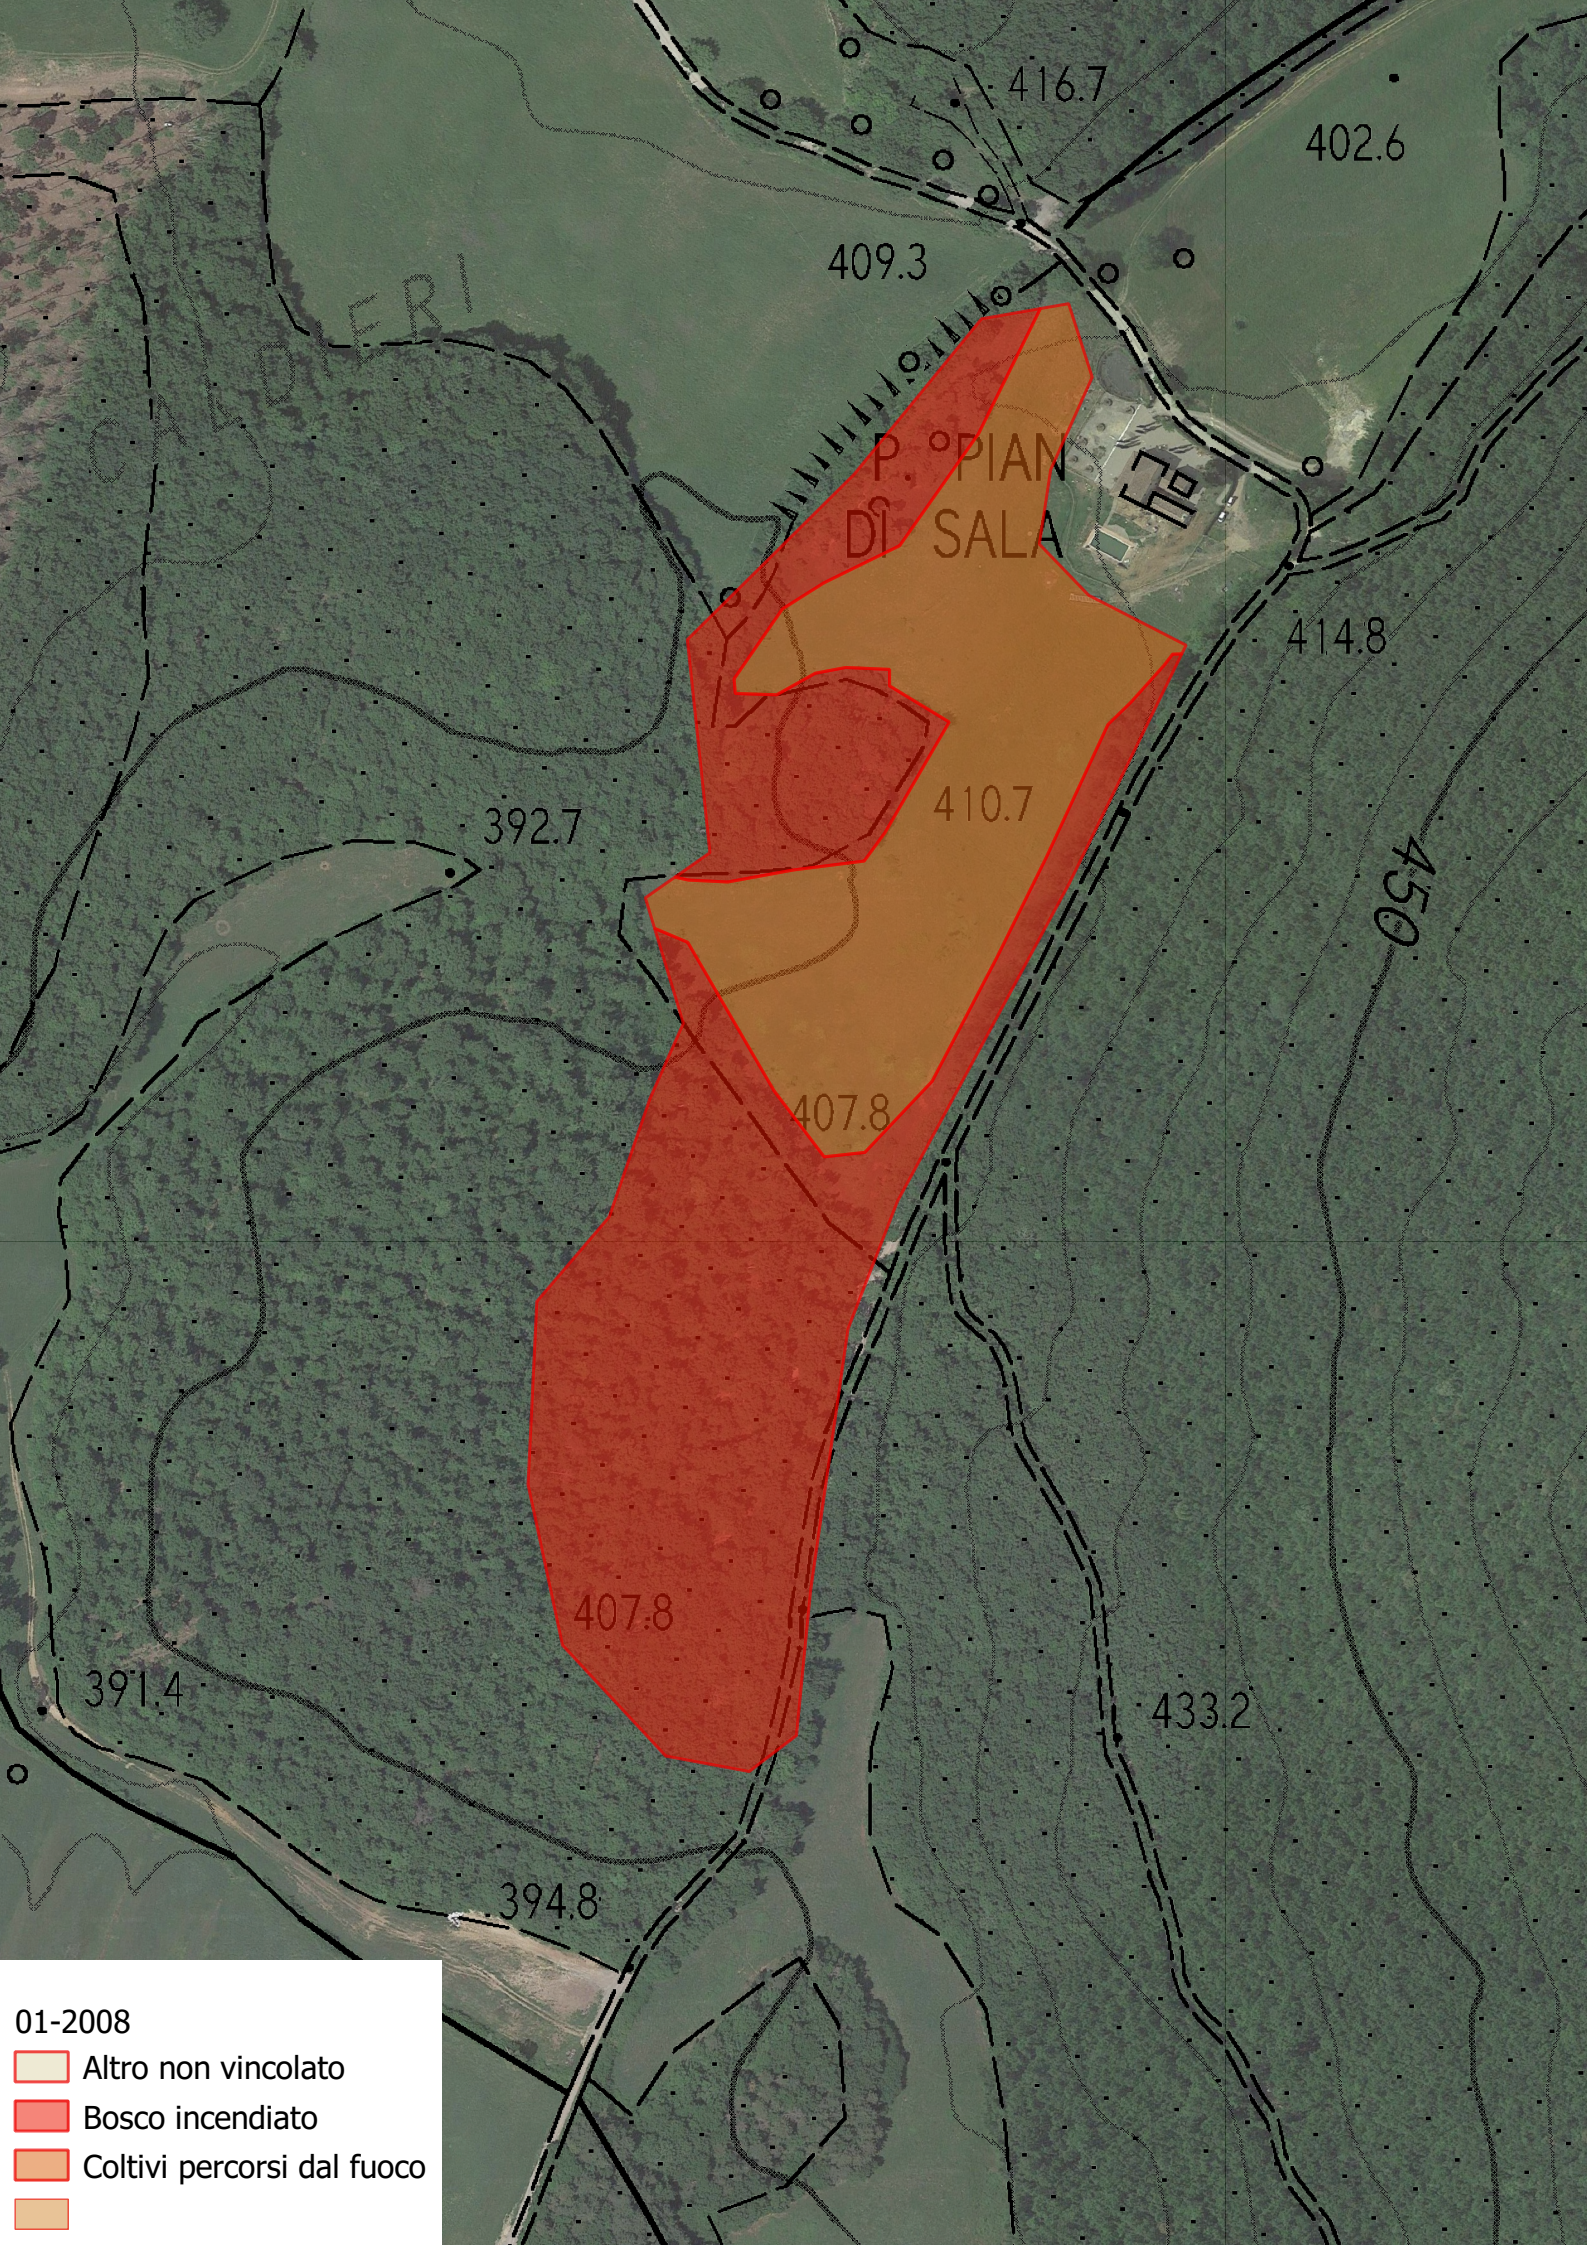

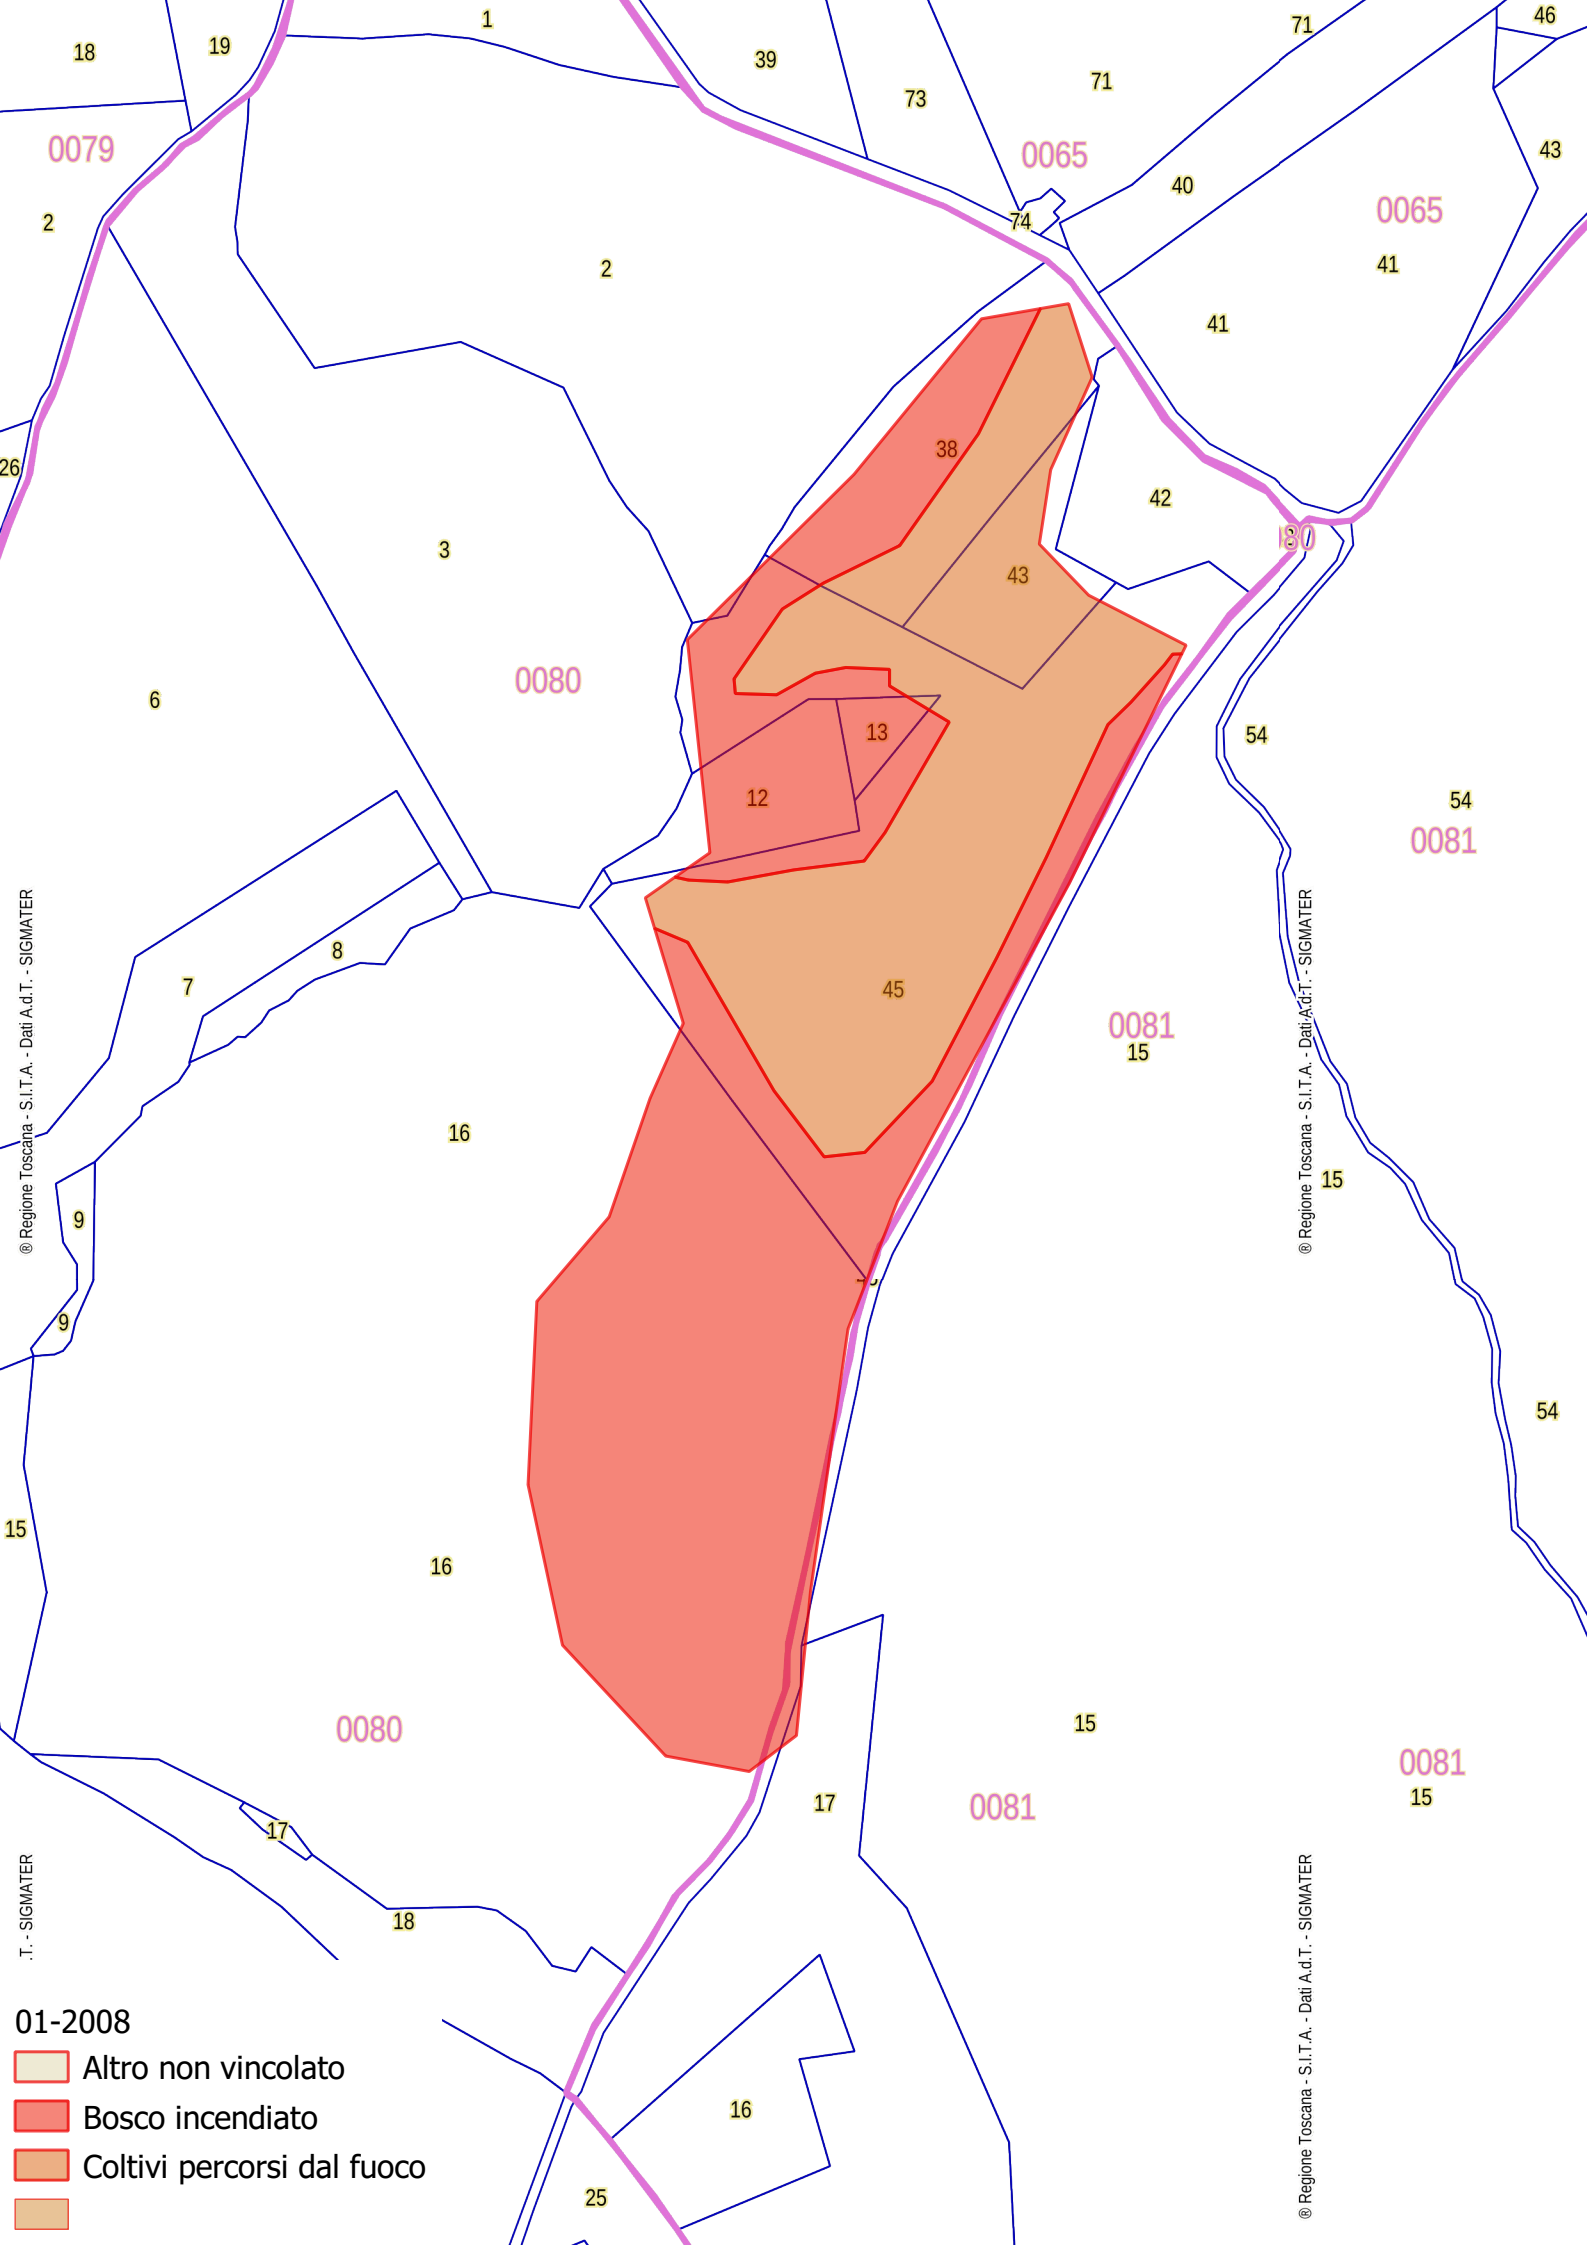

- 01-2008
- Altro non vincolato
 - Bosco incendiato
 - Coltivi percorsi dal fuoco
 -



COMUNE DI SAN GIMIGNANO

Provincia di Siena

OGGETTO: L.R. N° 39/2000 e ss. mm. ed ii. - Catasto incendi boschivi

Fascicolo territoriale n.02-2022

Incendio ricadente nel comune di SAN GIMIGNANO- Località:**Ranza**

Data inizio incendio: 20/07/2022		Data fine incendio: 28/08/2018	
Grado di pericolosità della zona (secondo il piano regionale antincendio)	Media	Vincoli o area protetta	• Idrogeologico(RD 3267/1923); • lett g)territori coperti da foreste e da boschi (art.142 D.Lgs.42/2004)
Superficie incendio (ha)	0,043	Superficie di coltivi entro 50 m	0,00
Causa presunta			

Specie	Superficie (ha)
Querceti rovere-farnia (ceduo)	0,043

Orografia	Esposizione	Pendenza	Precedenti incendi
Pianura 100/200mSud Est	Sud Est	Fino al 20%	no

Fascicolo Territoriale n. 02 - 2022 Legge regione Toscana n°39 del 21 marzo 2000 e successive modificazione ed integrazioni, concernenti la gestione del catasto dei boschi percorsi dal fuoco e dei pascoli percorsi dal fuoco situati entro 50 metri da tali boschi.

Scadenze divieti vigenti sull'area

- **Divieto ex Art.76 Comma 4/a: scade il 16/04/2032**
- **Divieto ex Art.76 Comma 4/b: scade il 16/04/2027**
- **Divieto ex Art.76 Comma 5/a: scade il 16/04/2037**
- **Divieto ex Art.76 Comma 5/b: scade il 16/04/2042**
- **Divieto ex Art.76 Comma 6: scade il 16/04/2037**



COMUNE DI SAN GIMIGNANO

Provincia di Siena

- **Divieto ex Art.76 Comma 7: scade il 16/04/2037**

Elenco particelle catastali interessate dei divieti


Comune	Foglio	Particella	Area percorsa (mq)	Area totale (mq)
SAN GIMIGNANO	148	12	2281,52	106997,11
SAN GIMIGNANO	148	15	1707,92	487292,69
SAN GIMIGNANO	148	106	377,70	24117,59

Elenco proprietari Fascicolo territoriale n. 02- 2022

Denominazione	C.F./P.I.	Indirizzo
[REDACTED]	[REDACTED]	[REDACTED]
[REDACTED]	[REDACTED]	[REDACTED]
[REDACTED]	[REDACTED]	[REDACTED]
[REDACTED]	[REDACTED]	[REDACTED]


Note

I dati e le informazioni utilizzati sono stati forniti dai Carabinieri Forestali- Gruppo di Siena con protocollo 5323/2023

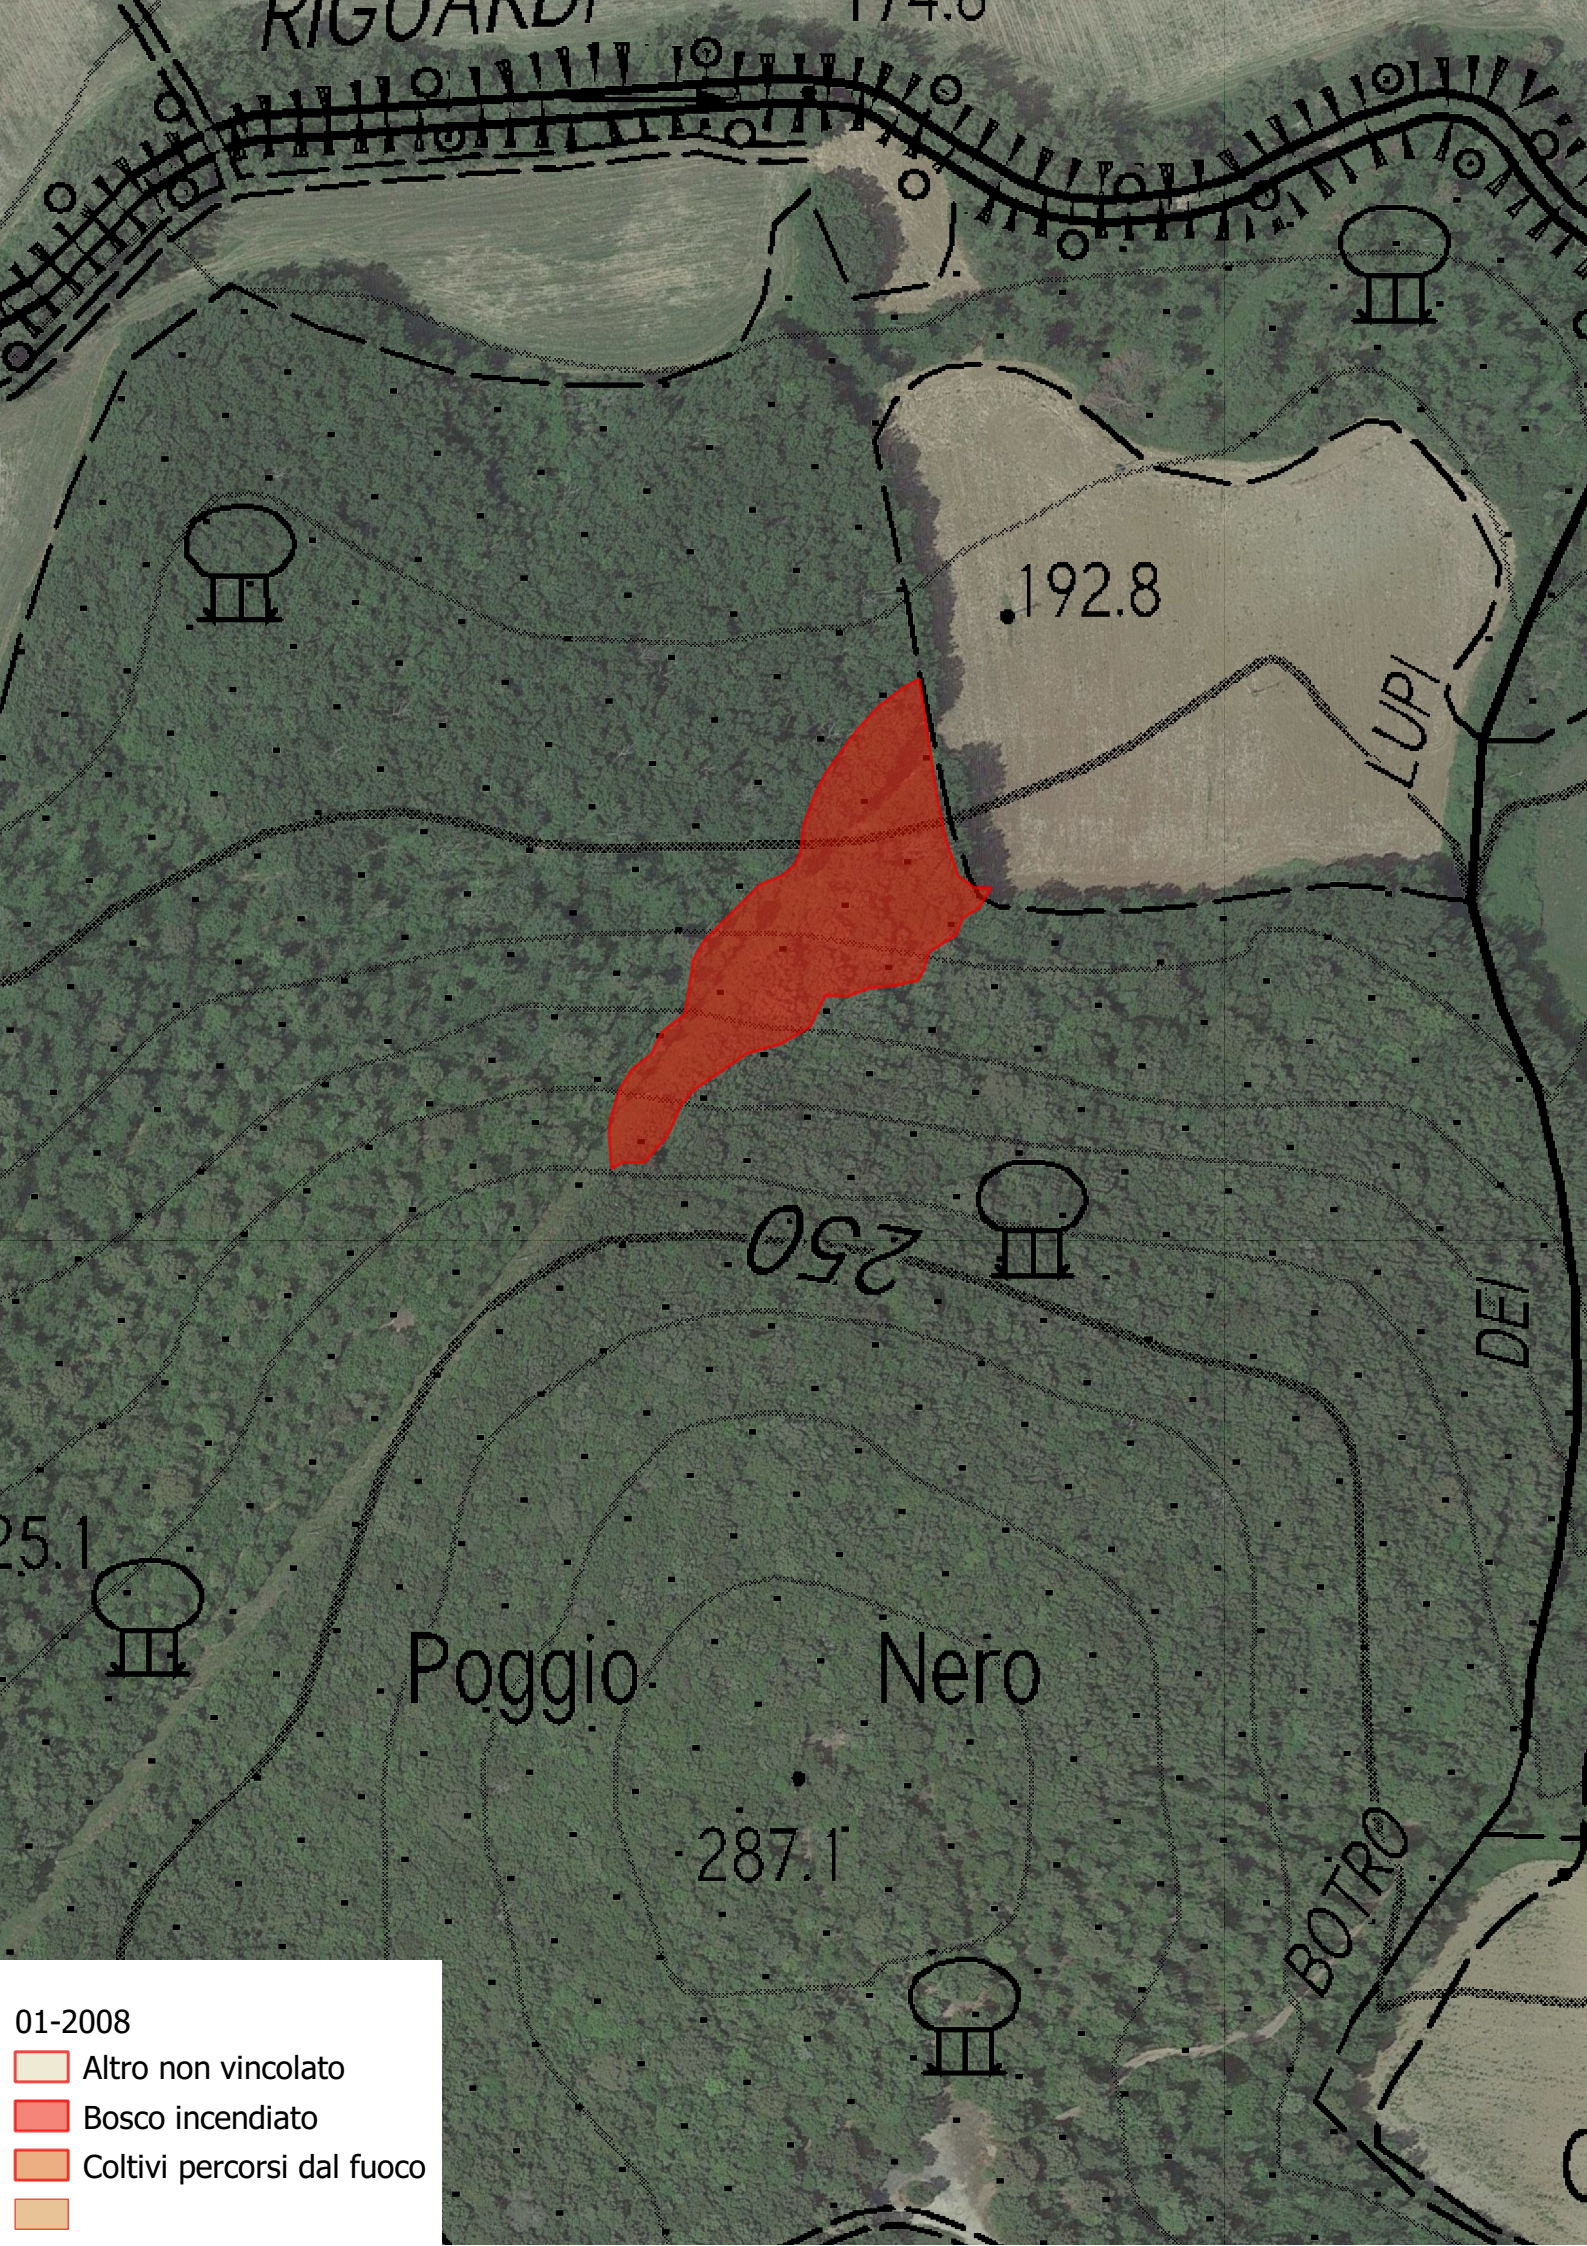

01-2008

- Altro non vincolato
- Bosco incendiato
- Coltivi percorsi dal fuoco
-

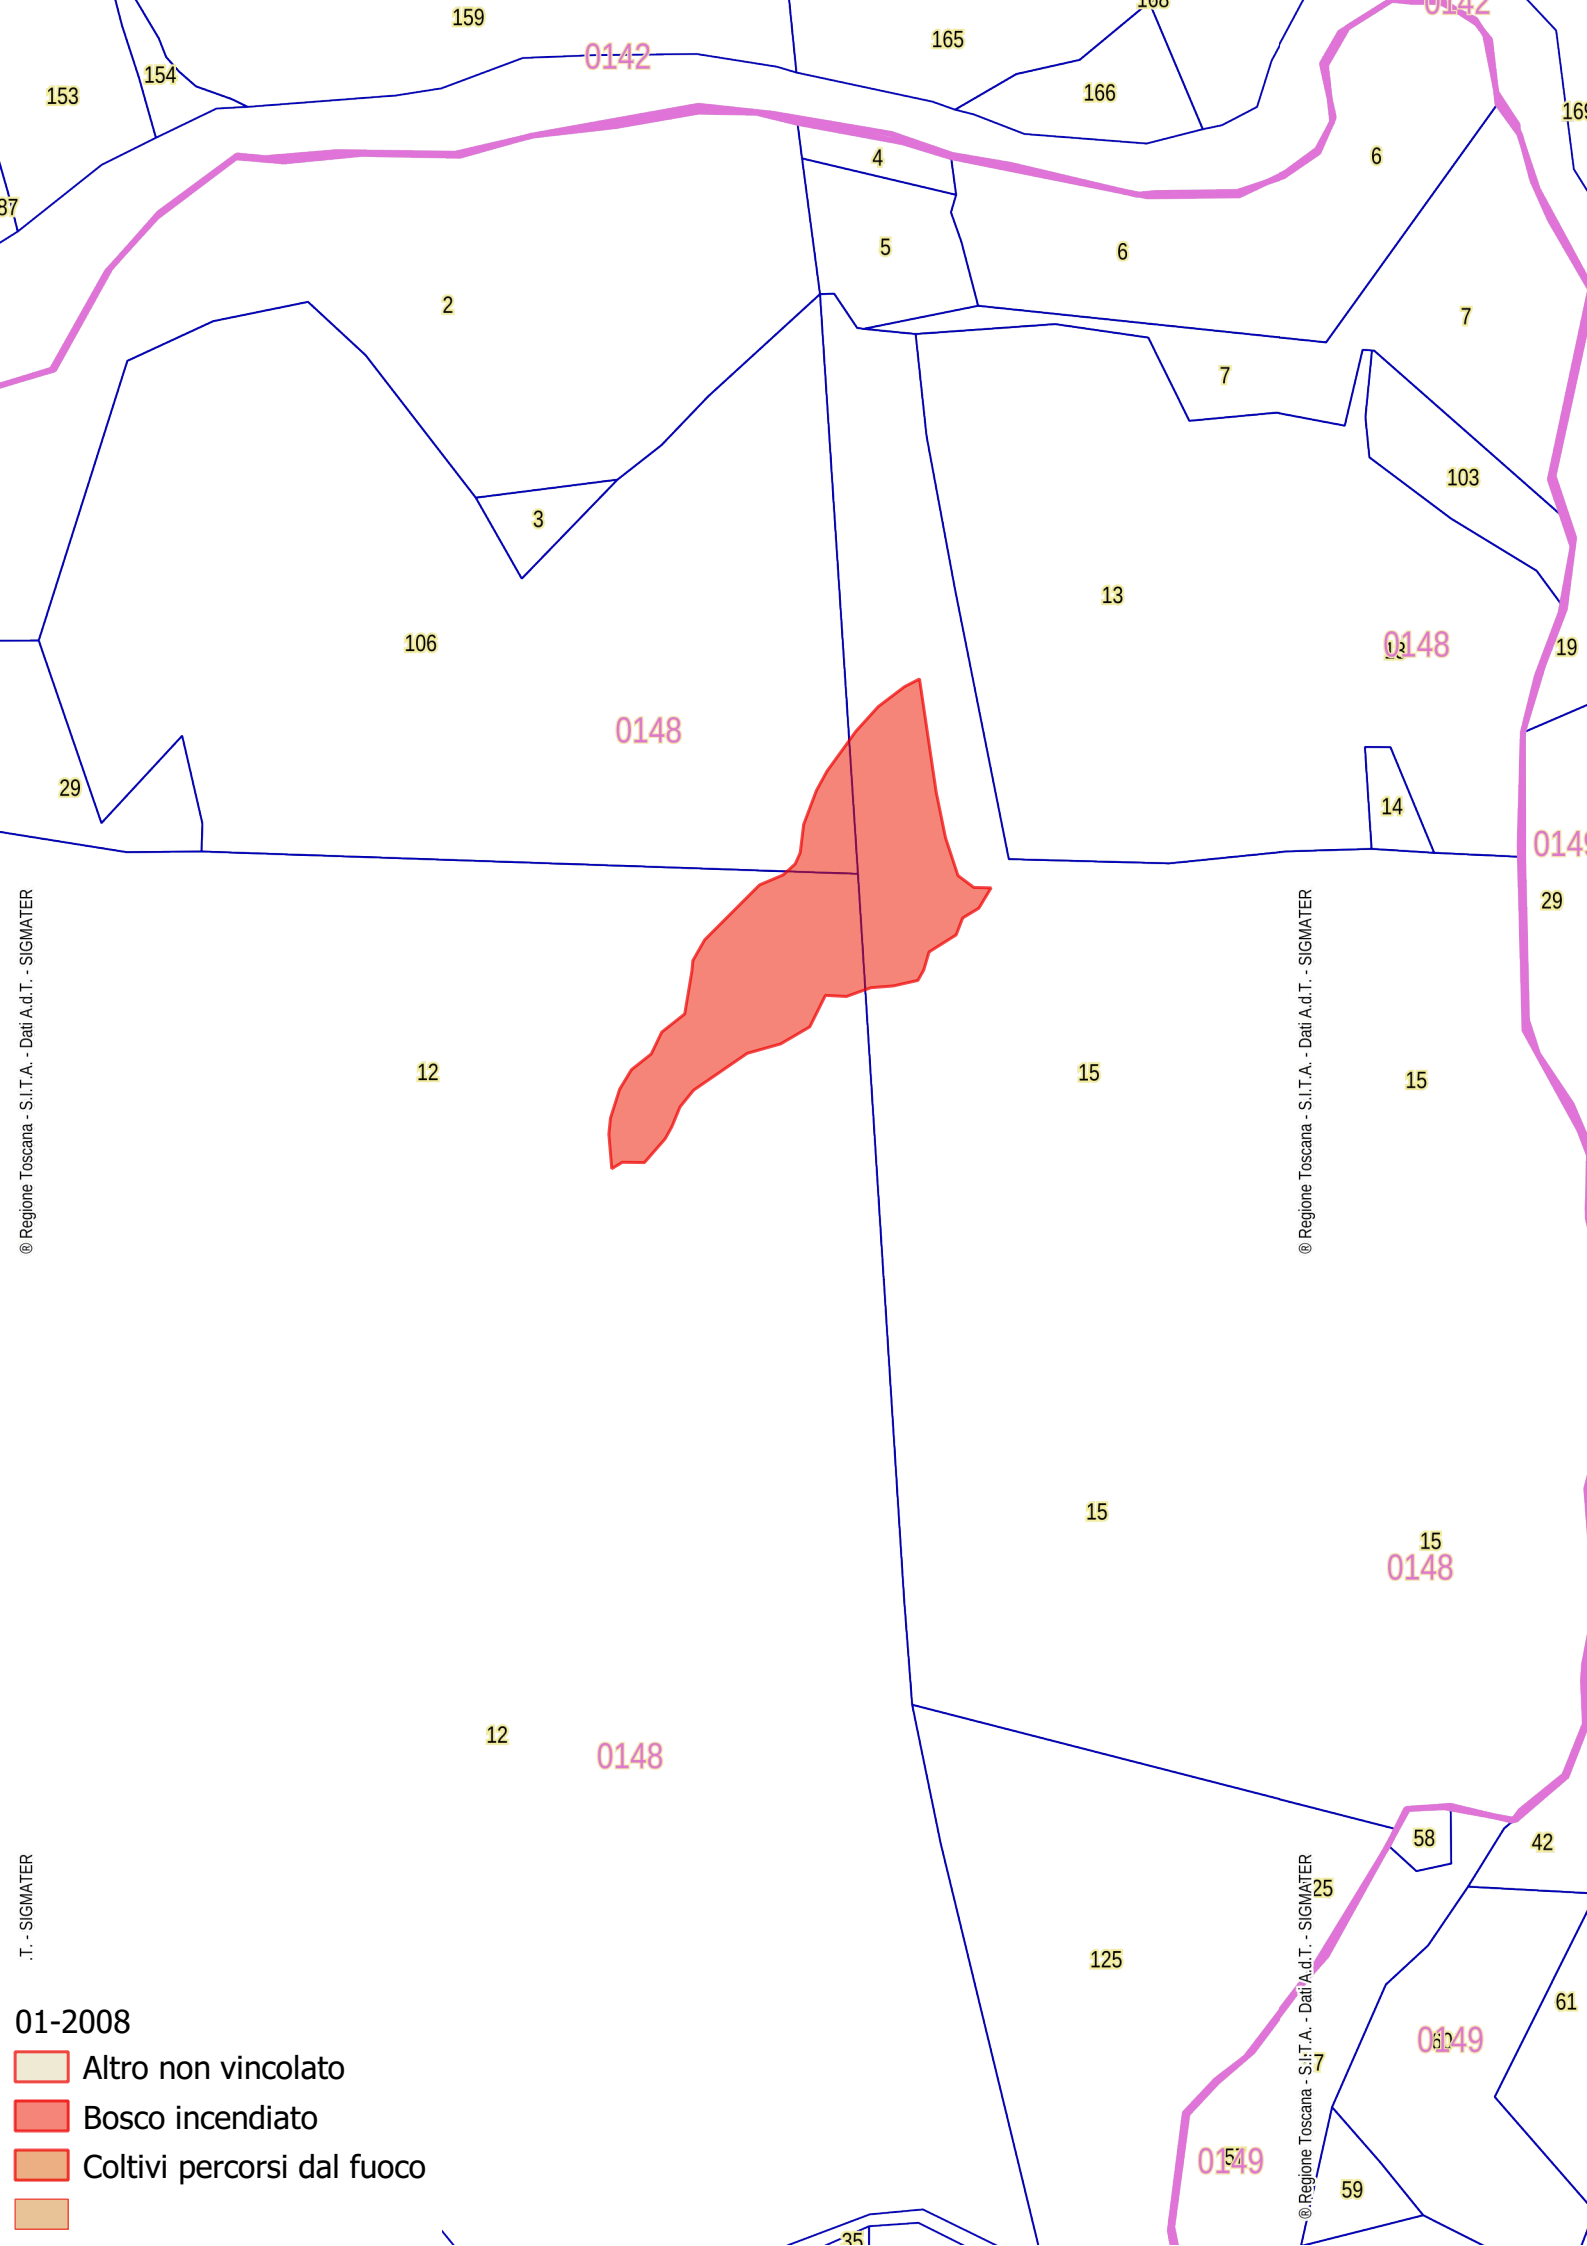

01-2008

- Altro non vincolato
- Bosco incendiato
- Coltivi percorsi dal fuoco
- Altro

Regione Toscana - S.i.T.A. - Dati A.d.T. - SIGMATER

Regione Toscana - S.i.T.A. - Dati A.d.T. - SIGMATER

Regione Toscana - S.i.T.A. - Dati A.d.T. - SIGMATER



COMUNE DI SAN GIMIGNANO

Provincia di Siena

OGGETTO: L.R. N° 39/2000 e ss. mm. ed ii. - Catasto incendi boschivi

Fascicolo territoriale n.03-2022

Incendio ricadente nel comune di SAN GIMIGNANO- Località:**Villuzza**

Data inizio incendio: 21/07/2022		Data fine incendio: 21/07/2022	
Grado di pericolosità della zona (secondo il piano regionale antincendio)	Media	Vincoli o area protetta	• Zona H; • lett g)territori coperti da foreste e da boschi (art.142 D.Lgs.42/2004)
Superficie incendio (ha)	0,8685	Superficie di coltivi entro 50 m	0,5836
Causa presunta			

Specie	Superficie (ha)
Boschi igrofili	8,282

Orografia	Esposizione	Pendenza	Precedenti incendi
Fino a 500 mt- Collina Est	Est	Fino al 20%	0-5 anni

Fascicolo Territoriale n. 03 - 2022 Legge regione Toscana n°39 del 21 marzo 2000 e successive modificazione ed integrazioni, concernenti la gestione del catasto dei boschi percorsi dal fuoco e dei pascoli percorsi dal fuoco situati entro 50 metri da tali boschi.

Scadenze divieti vigenti sull'area

- **Divieto ex Art.76 Comma 4/a: scade il 21/07/2032**
- **Divieto ex Art.76 Comma 4/b: scade il 21/07/2027**
- **Divieto ex Art.76 Comma 5/a: scade il 21/07/2037**
- **Divieto ex Art.76 Comma 5/b: scade il 21/07/2042**



COMUNE DI SAN GIMIGNANO

Provincia di Siena

- **Divieto ex Art.76 Comma 6: scade il 21/07/2037**
- **Divieto ex Art.76 Comma 7: scade il 21/07/2037**

Elenco particelle catastali interessate dei divieti

Comune	Foglio	Particella	Area Percorsa (mq)	Area Totale (mq)
SAN GIMIGNANO	37	40	272,49	1,957
SAN GIMIGNANO	37	85	0,02	31,88
SAN GIMIGNANO	37	86	0,36	77,31
SAN GIMIGNANO	37	89	1273,40	2715,73
SAN GIMIGNANO	37	90	2023,64	2034,75
SAN GIMIGNANO	37	91	142,09	142,09
SAN GIMIGNANO	37	96	411,26	638,38
SAN GIMIGNANO	49	5	64,96	177722
SAN GIMIGNANO	60	18	1,27	95,24
SAN GIMIGNANO	60	20	409,84	4648,66
SAN GIMIGNANO	60	142	46,78	2397,37
SAN GIMIGNANO	60	143	164,02	202,03
SAN GIMIGNANO	60	281	2281,75	10379,14
SAN GIMIGNANO	60	297	3,96	58500,50



COMUNE DI SAN GIMIGNANO

Provincia di Siena


Elenco proprietari Fascicolo territoriale n. 03- 2022

Denominazione	C.F./P.I.	Indirizzo
[REDACTED]	[REDACTED]	[REDACTED]
[REDACTED]	[REDACTED]	[REDACTED]
[REDACTED]	[REDACTED]	[REDACTED]
[REDACTED]	[REDACTED]	[REDACTED]
[REDACTED]	[REDACTED]	[REDACTED]

Note

I dati e le informazioni utilizzati sono stati forniti dai Carabinieri Forestali- Gruppo di Siena con protocollo 5323/2023



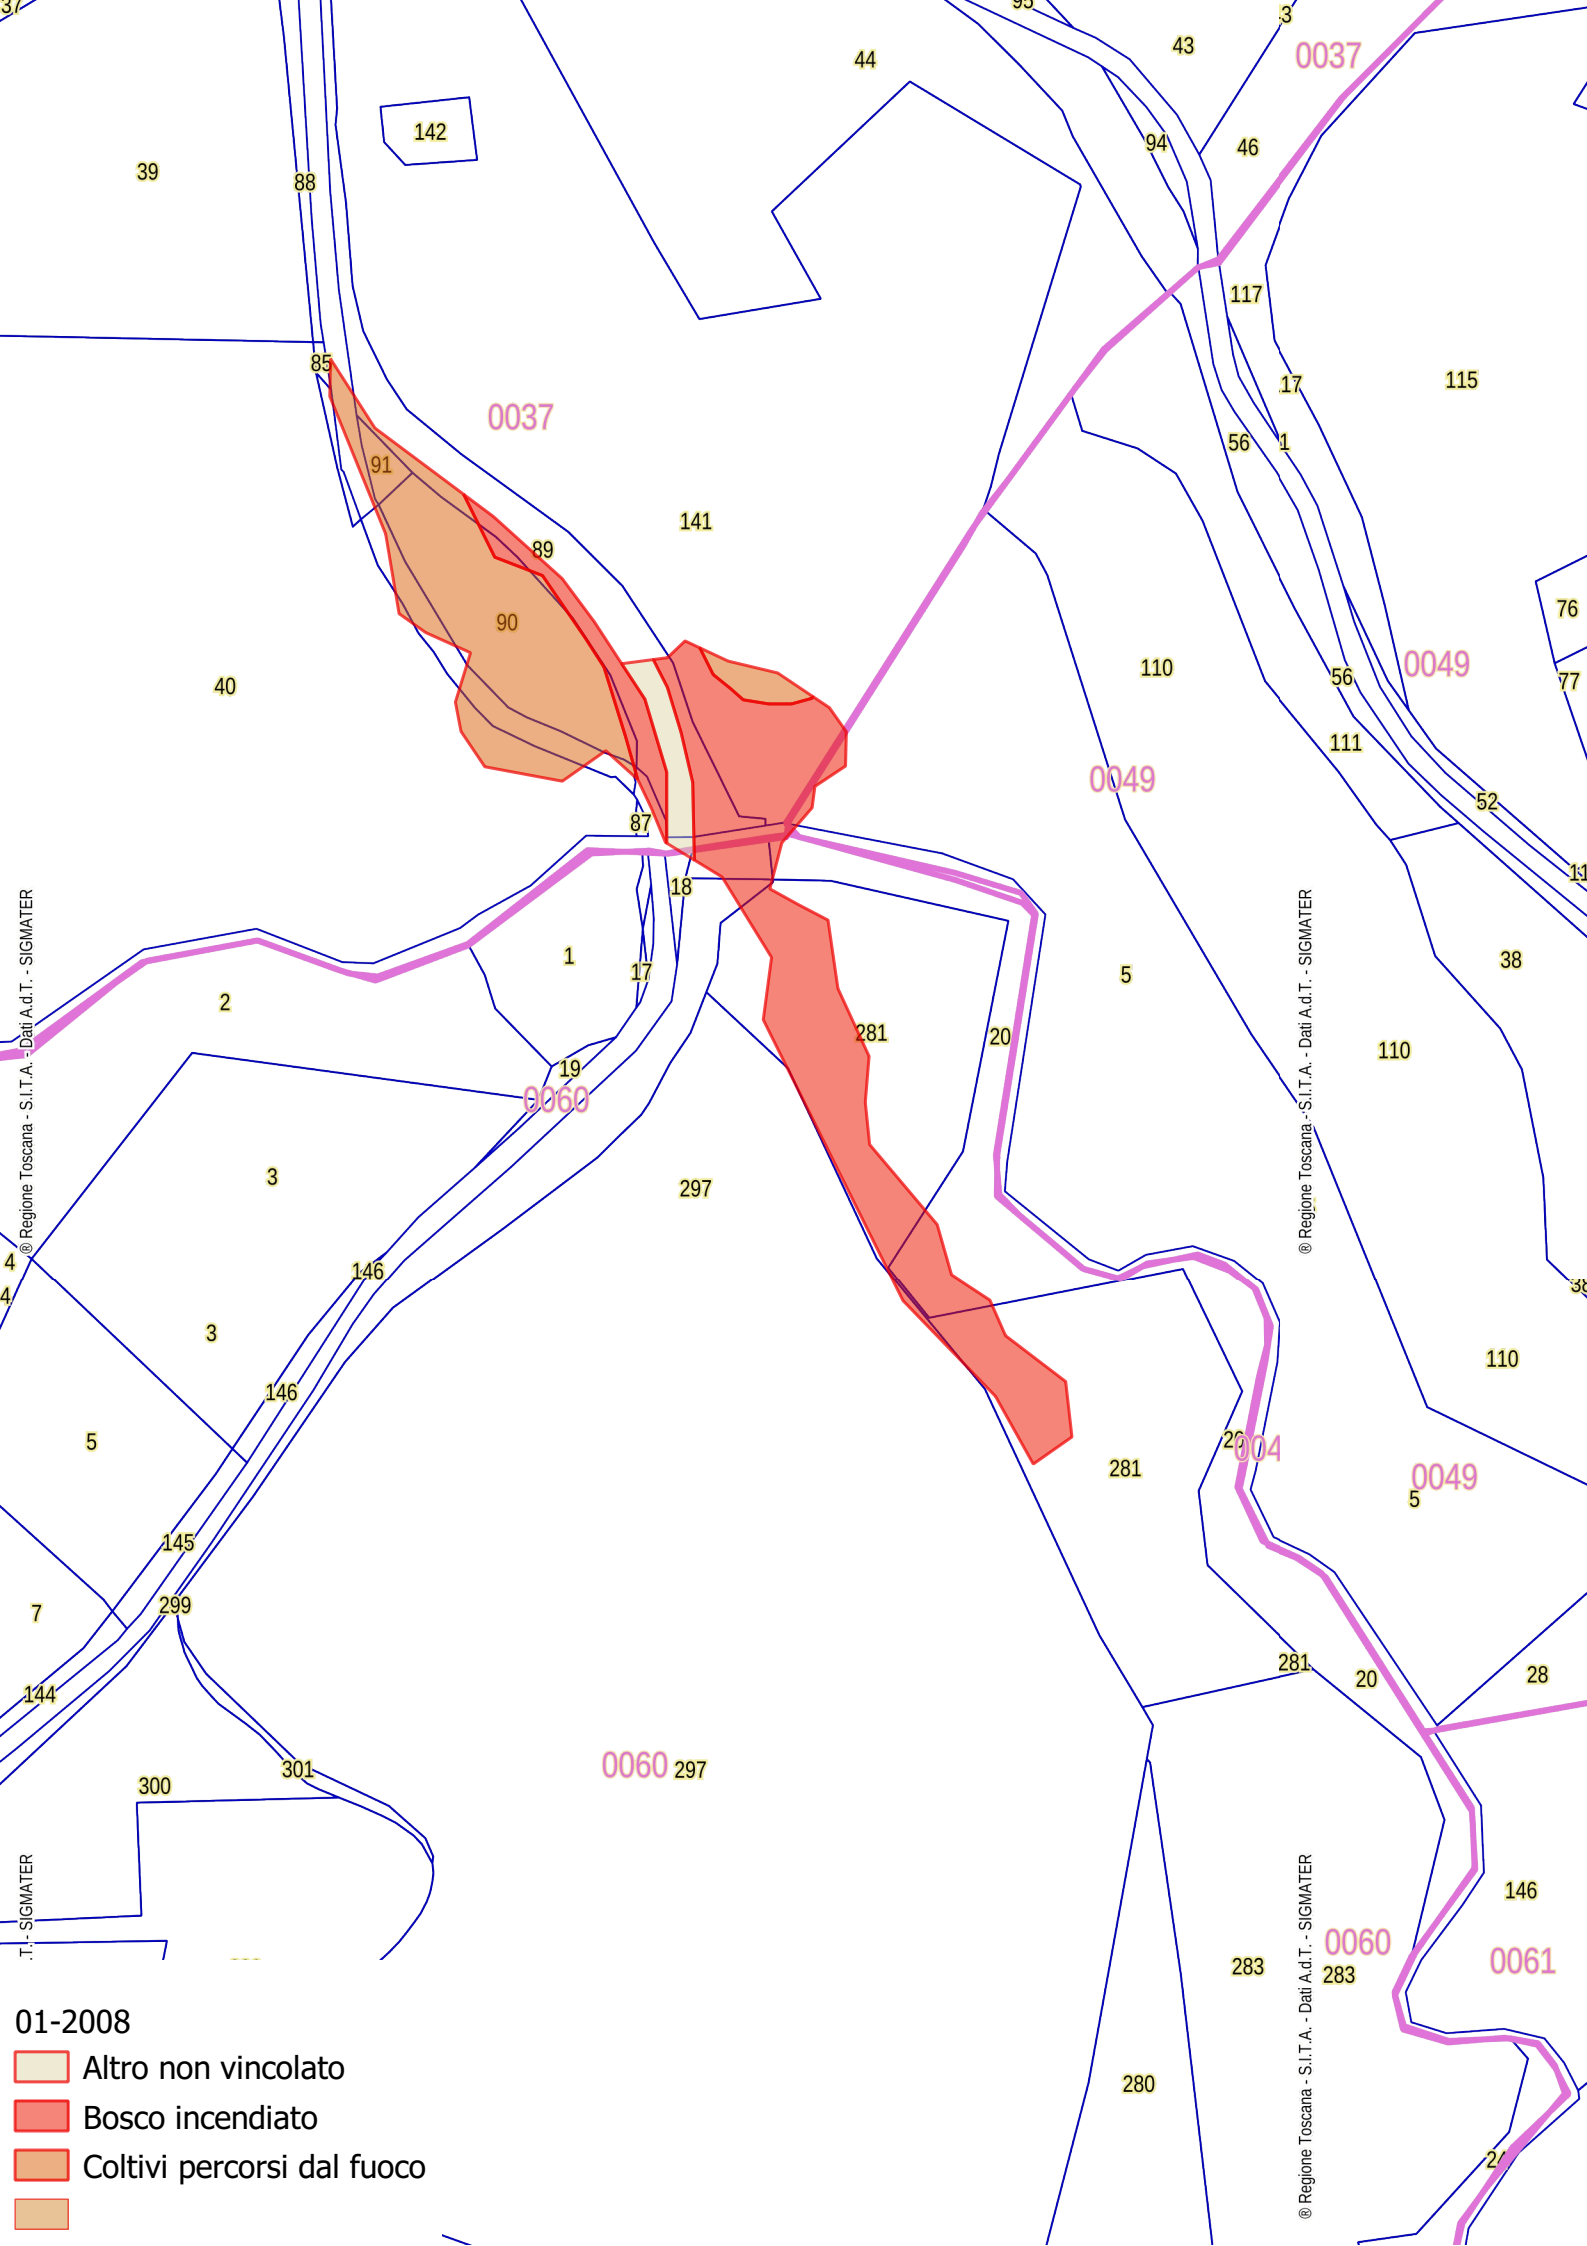

- 01-2008
- Altro non vincolato
 - Bosco incendiato
 - Coltivi percorsi dal fuoco
 - Altro



COMUNE DI SAN GIMIGNANO

Provincia di Siena

OGGETTO: L.R. N° 39/2000 e ss. mm. ed ii. - Catasto incendi boschivi

Fascicolo territoriale n.04-2022

Incendio ricadente nel comune di SAN GIMIGNANO

Località: **ULIGNANO**

Data inizio incendio: 09/08/2022		Data fine incendio: 09/08/2022	
Grado di pericolosità della zona (secondo il piano regionale antincendio)	Media	Vincoli o area protetta	
Superficie incendio (ha) 0,1354	0,1354	Superficie di coltivi entro 50 m	0,00
Causa presunta			

Specie

Superficie (ha)

Altri boschi caducifogli

0,1354

Orografia	Esposizione	Pendenza	Precedenti incendi
Fino a 500 mt	Nord Ovest	Fino al 20%	0-5 anni

Fascicolo Territoriale n. 04 - 2022 Legge regione Toscana n°39 del 21 marzo 2000 e successive modificazione ed integrazioni, concernenti la gestione del catasto dei boschi percorsi dal fuoco e dei pascoli percorsi dal fuoco situati entro 50 metri da tali boschi.

Scadenze divieti vigenti sull'area

- **Divieto ex Art.76 Comma 4/a: scade il 21/07/2032**
- **Divieto ex Art.76 Comma 4/b: scade il 21/07/2027**
- **Divieto ex Art.76 Comma 5/a: scade il 21/07/2037**
- **Divieto ex Art.76 Comma 5/b: scade il 21/07/2042**
- **Divieto ex Art.76 Comma 6: scade il 21/07/2037**
- **Divieto ex Art.76 Comma 7: scade il 21/07/2037**



COMUNE DI SAN GIMIGNANO

Provincia di Siena

Elenco particelle catastali interessate dei divieti

Comune	Foglio	Particella	QualitàArea Percorsa (mq)	Area totale (mq)
SAN GIMIGNANO	39	47	528,28	2264,75
SAN GIMIGNANO	39	48	10,47	504,10
SAN GIMIGNANO	39	76	33,49	1838,69
SAN GIMIGNANO	39	148	0,57	9388,69
SAN GIMIGNANO	39	243	0,01	329,72
SAN GIMIGNANO	39	390	664,07	3111,18

Elenco proprietari Fascicolo territoriale n. 04- 2022

Denominazione	C.F./P.I.	Indirizzo
[REDACTED]	[REDACTED]	[REDACTED]
[REDACTED]	[REDACTED]	[REDACTED]
[REDACTED]	[REDACTED]	[REDACTED]
[REDACTED]	[REDACTED]	[REDACTED]
[REDACTED]	[REDACTED]	[REDACTED]





COMUNE DI SAN GIMIGNANO

Provincia di Siena

Note

I dati e le informazioni utilizzati sono stati forniti dai Carabinieri Forestali- Gruppo di Siena con protocollo 5323/2023

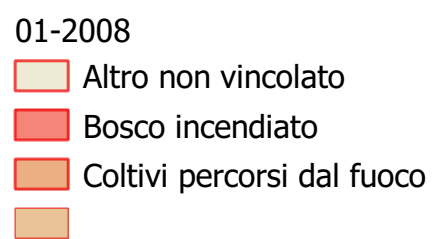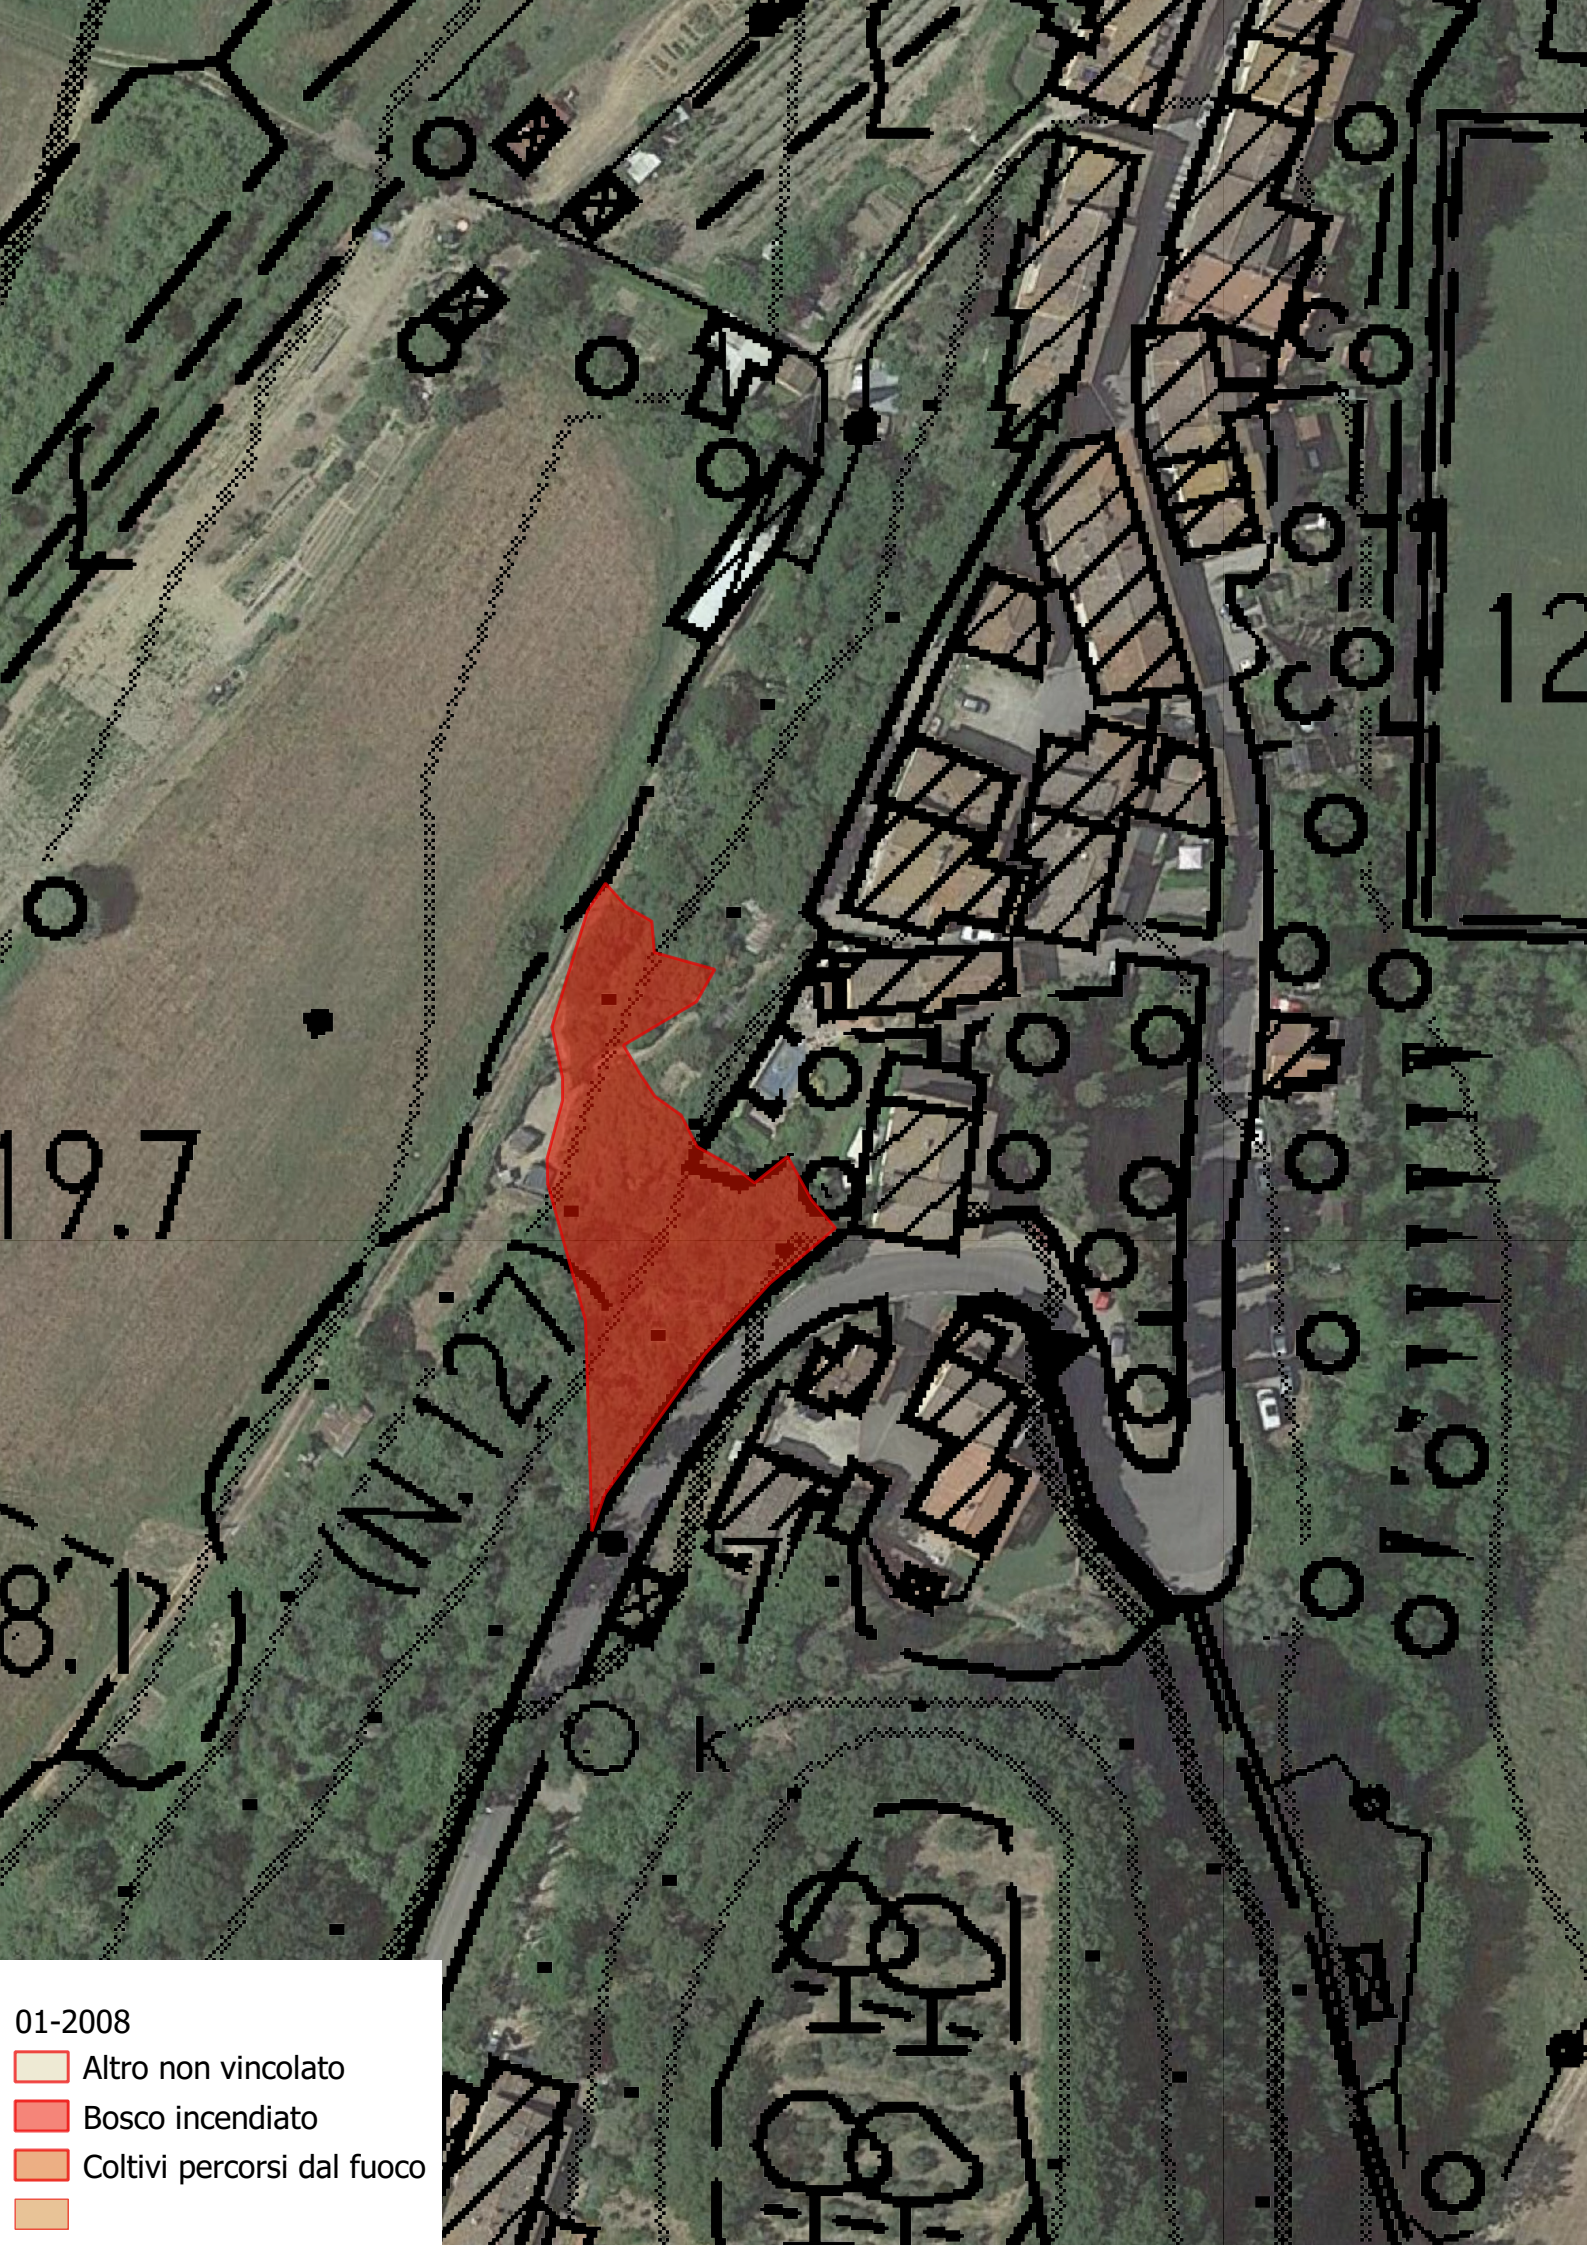



COMUNE DI SAN GIMIGNANO
Provincia di Siena

Sezione 2

INCENDI ANNUALITÀ PRECEDENTI

**Riepilogo scadenze
divieti vigenti**



COMUNE DI SAN GIMIGNANO

Provincia di Siena

OGGETTO: L.R. N° 39/2000 e ss. mm. ed ii. - Catasto incendi boschivi

Fascicolo territoriale n.01-2018

Incendio ricadente nel comune di SAN GIMIGNANO- Località:**CASAGLIA**

Data inizio incendio: 28/08/2018		Data fine incendio: 28/08/2018	
Grado di pericolosità della zona (secondo il piano regionale antincendio)	Media	Vincoli o area protetta	• Idrogeologico(RD 3267/1923); • lett g)territori coperti da foreste e da boschi (art.142 D.Lgs.42/2004)
Superficie incendio (ha)	0,043	Superficie di coltivi entro 50 m	0,00
Causa presunta			

Specie

Superficie (ha)

Boschi di latifoglie

0,043

Orografia	Esposizione	Pendenza	Precedenti incendi
Pianura 100/200m	38,7° N/E(22,5-67,5)	25%	no

Fascicolo Territoriale n. 01 - 2018 Legge regione Toscana n°39 del 21 marzo 2000 e successive modificazione ed integrazioni, concernenti la gestione del catasto dei boschi percorsi dal fuoco e dei pascoli percorsi dal fuoco situati entro 50 metri da tali boschi.

Scadenze divieti vigenti sull'area

- **Divieto ex Art.76 Comma 4/a: scade il 28/08/2028**
- **Divieto ex Art.76 Comma 4/b: scade il 28/08/2023**
- **Divieto ex Art.76 Comma 5/a: scade il 28/08/2033**
- **Divieto ex Art.76 Comma 5/b: scade il 28/08/2038**
- **Divieto ex Art.76 Comma 6: scade il 28/08/2033**



COMUNE DI SAN GIMIGNANO

Provincia di Siena

- **Divieto ex Art.76 Comma 7: scade il 28/08/2023**

Elenco particelle catastali interessate dei divieti

Comune	Foglio	Particella	Qualità	Area (ha)
SAN GIMIGNANO	93	77	Seminativo	1,957

Note

I dati e le informazioni utilizzati sono stati forniti dai Carabinieri Forestali- Gruppo di Siena con protocollo 1357/22 e 1371/22



COMUNE DI SAN GIMIGNANO

Provincia di Siena



Figura 1: Fascicolo territoriale 1-2018- Inquadramento territoriale- Scala 1:2000



COMUNE DI SAN GIMIGNANO

Provincia di Siena

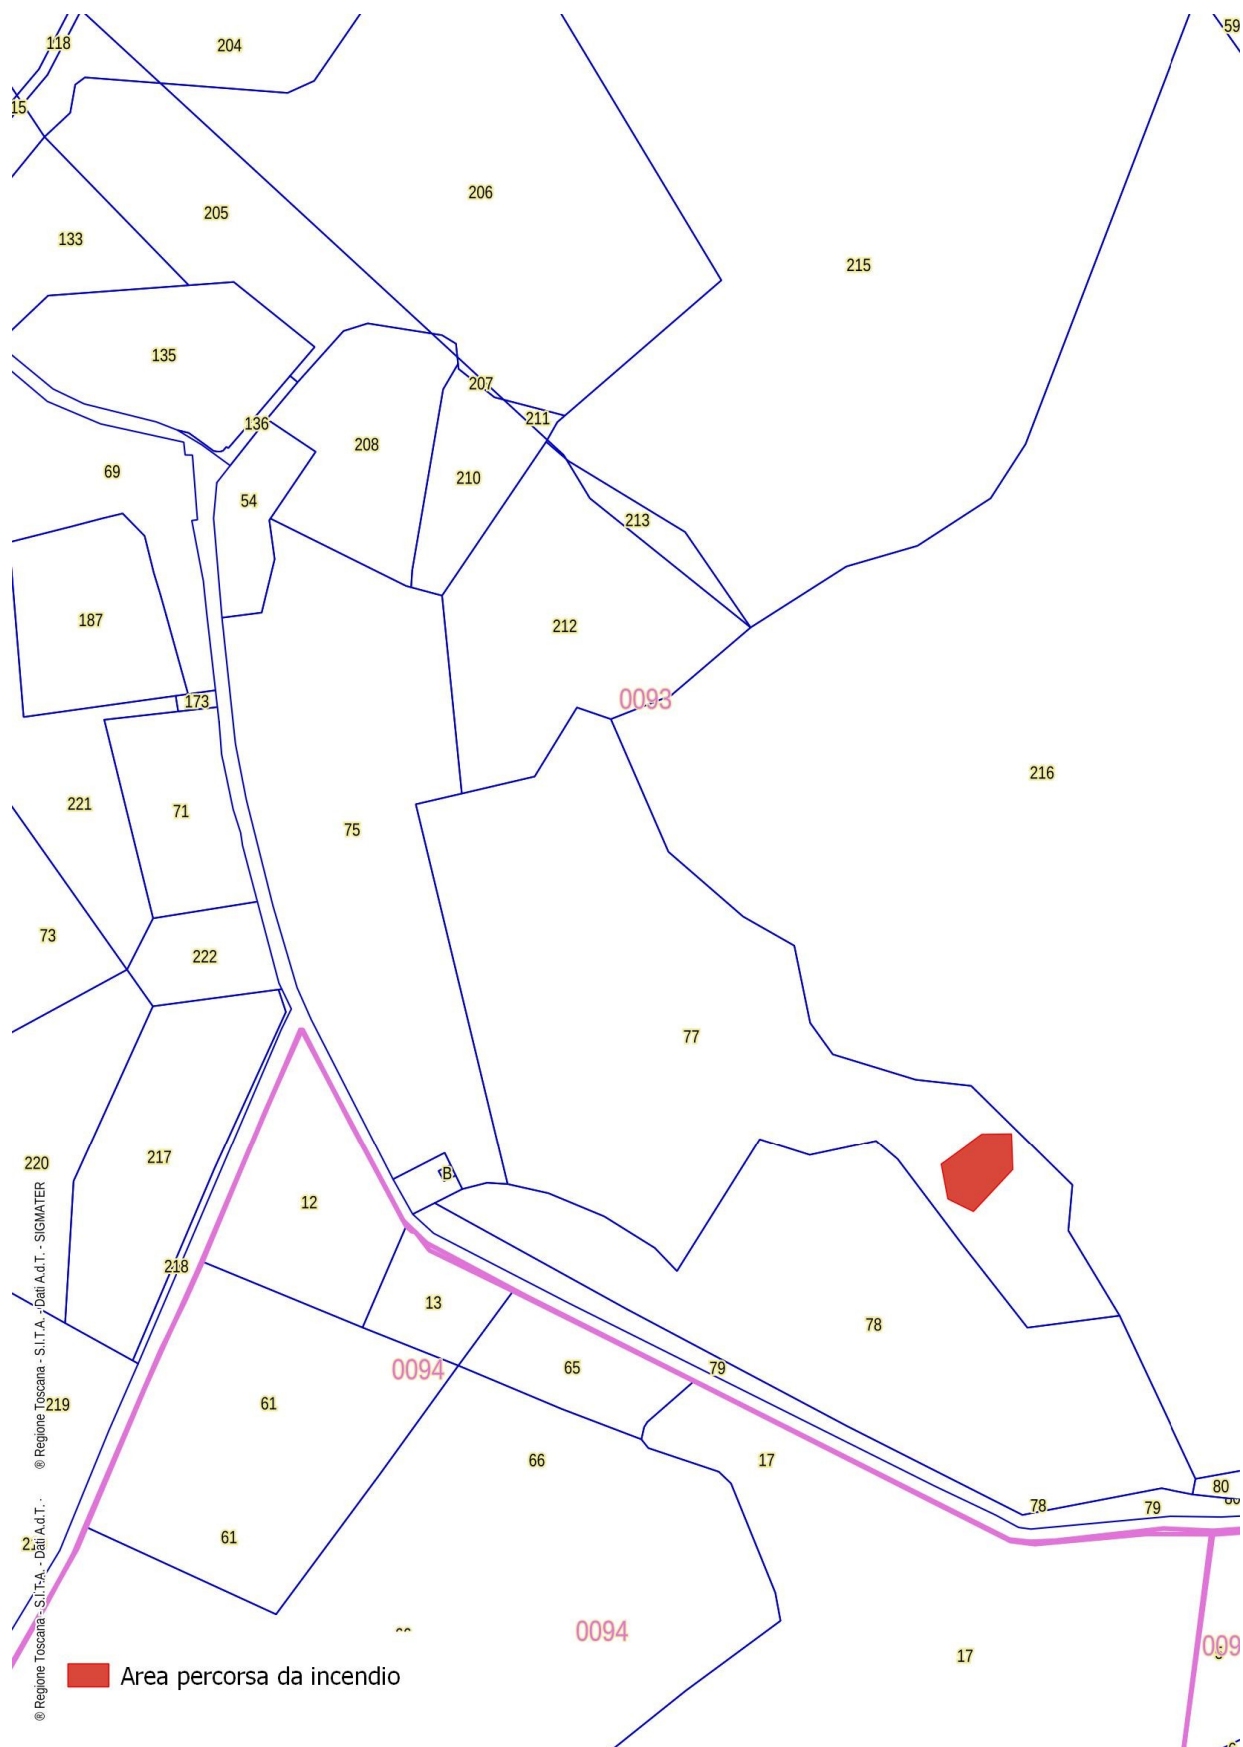


Figura 2: Fascicolo territoriale 1-2018- Inquadramento su catasto- Scala 1:2000



COMUNE DI SAN GIMIGNANO

Provincia di Siena

OGGETTO: L.R. N° 39/2000 e ss. mm. ed ii. - Catasto incendi boschivi

Fascicolo territoriale n.01-2016

Incendio ricadente nel comune di SAN GIMIGNANO-

Località: **SAN BENEDETTO**

Data inizio incendio: 08/08/2016		Data fine incendio: 08/08/2016	
Grado di pericolosità della zona (secondo il piano regionale antincendio)	Media	Vincoli o area protetta	• lett c) fiumi, torrenti e corsi d'acqua (art.142 D.Lgs.42/2004);
Superficie incendio (ha)	6,2143	Superficie di coltivi entro 50 m	0,00
Causa presunta			

Specie	Superficie (ha)
Seminativi	0,73
Arboricoltura	0,45
Vigneti	5,47

Orografia	Esposizione	Pendenza	Precedenti incendi
Pianura 0-200 mt	N/O (292,5-337,5) O (247,5-292,5) N/E (22,5-67,5) E (67,5-112,5)	5% - 17%	

Inserire estratto ortofoto dell'anno in oggetto con sovrapposta l'area percorsa da incendio

Fascicolo Territoriale n. 01 - 2016 Legge regione Toscana n°39 del 21 marzo 2000 e successive modificazione ed integrazioni, concernenti la gestione del catasto dei boschi percorsi dal fuoco e dei pascoli percorsi dal fuoco situati entro 50 metri da tali boschi.

Scadenze divieti vigenti sull'area

- ~~• Divieto ex Art.76 Comma 4/a: scade il 08/08/2026~~
- ~~• Divieto ex Art.76 Comma 4/b: scade il 08/08/2021~~



COMUNE DI SAN GIMIGNANO

Provincia di Siena

- ~~• Divieto ex Art.76 Comma 5/a: scade il 08/08/2031~~
- ~~• Divieto ex Art.76 Comma 5/b: scade il 08/08/2036~~
- ~~• Divieto ex Art.76 Comma 6: scade il 08/08/2031~~
- ~~• Divieto ex Art.76 Comma 7: scade il 08/08/2021~~

Elenco proprietari Fascicolo territoriale n. 01- 2016

Denominazione	C.F./P.I.	Indirizzo
Traini Luciano	TRNLCN55P05C540E	LOC.SAN BENEDETTO PRETOIA N.53 A SAN GIMIGNANO
Traini Silvano	TRNSVN58C02C540N	LOC.SAN BENEDETTO PRETOIA N.53 A SAN GIMIGNANO
Traini Paolo	TRNPLA32A02H321X	LOC.SAN BENEDETTO PRETOIA N.53 A SAN GIMIGNANO
Rubicini Antonella	RBCNNL69D62D612U	FRAZ. ULIGNANO VIA DELLA SCALA 14/A SAN GIMIGNANO
Rubicini Donatella	RBCDTL74S67D612S	LOC.SAN BENEDETTO N.17/B SAN GIMIGNANO
Bocelli Ottorino	BCLTRN43A06M126Z	VIA GIORGIO LA PIRA 25 CERTALDO
Mazzei Noè Virginia	MZZNRG41L59E878A	VIA GIORGIO LA PIRA 25 CERTALDO
Fratelli Marchesini SNC di Marchesini Loreno e C con sede in Certaldo	01677240481	VIA FIRENZE 143,50052 - CERTALDO (FI)

Note

I dati e le informazioni utilizzati sono stati forniti dai Carabinieri Forestali- Gruppo di Siena con protocollo 1357/22 e 1371/22




COMUNE DI SAN GIMIGNANO

Provincia di Siena



Figura 3: Fascicolo territoriale 1-2016- Inquadramento territoriale- Scala 1:2000

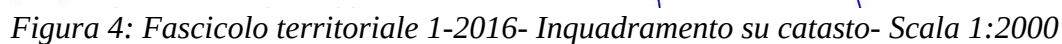



COMUNE DI SAN GIMIGNANO

Provincia di Siena

OGGETTO: L.R. N° 39/2000 e ss. mm. ed ii. - Catasto incendi boschivi

Fascicolo territoriale n.01-2015

Incendio ricadente nel comune di SAN GIMIGNANO- Località:**FONTACCIA**

Data inizio incendio: 12/07/2015		Data fine incendio: 12/07/2015	
Grado di pericolosità della zona (secondo il piano regionale antincendio)	Media	Vincoli o area protetta	• Idrogeologico(RD 3267/1923); • lett g)territori coperti da foreste e da boschi (art.142 D.Lgs.42/2004)
Superficie incendio (ha)	0,0613	Superficie di coltivi entro 50 m	0,00
Causa presunta			

Specie	Superficie (ha)
Boschi di Latifoglie	0,0612

Orografia	Esposizione	Pendenza	Precedenti incendi
Collina 400-500 mt	N/O 292,5-337,5 N 337,5-360	12-32%	no

Fascicolo Territoriale n. 01 - 2015 Legge regione Toscana n°39 del 21 marzo 2000 e successive modificazione ed integrazioni, concernenti la gestione del catasto dei boschi percorsi dal fuoco e dei pascoli percorsi dal fuoco situati entro 50 metri da tali boschi.

Scadenze divieti vigenti sull'area

- **Divieto ex Art.76 Comma 4/a: scade il 12/07/2025**
- ~~Divieto ex Art.76 Comma 4/b: scade il 12/07/2020~~
- **Divieto ex Art.76 Comma 5/a: scade il 12/07/2030**



COMUNE DI SAN GIMIGNANO

Provincia di Siena

- **Divieto ex Art.76 Comma 5/b: scade il 12/07/2035**
- **Divieto ex Art.76 Comma 6: scade il 12/07/2030**
- **~~Divieto ex Art.76 Comma 7: scade il 12/07/2020~~**

Elenco particelle catastali interessate dei divieti

Comune	Foglio	Particella	Qualità	Area (ha)
SAN GIMIGNANO	155	9	Bosco ceduo	0,71

Note

I dati e le informazioni utilizzati sono stati forniti dai Carabinieri Forestali- Gruppo di Siena con protocollo 1357/22 e 1371/22



COMUNE DI SAN GIMIGNANO

Provincia di Siena



Figura 5: Fascicolo territoriale 1-2015- Inquadramento territoriale- Scala 1:2000



COMUNE DI SAN GIMIGNANO

Provincia di Siena

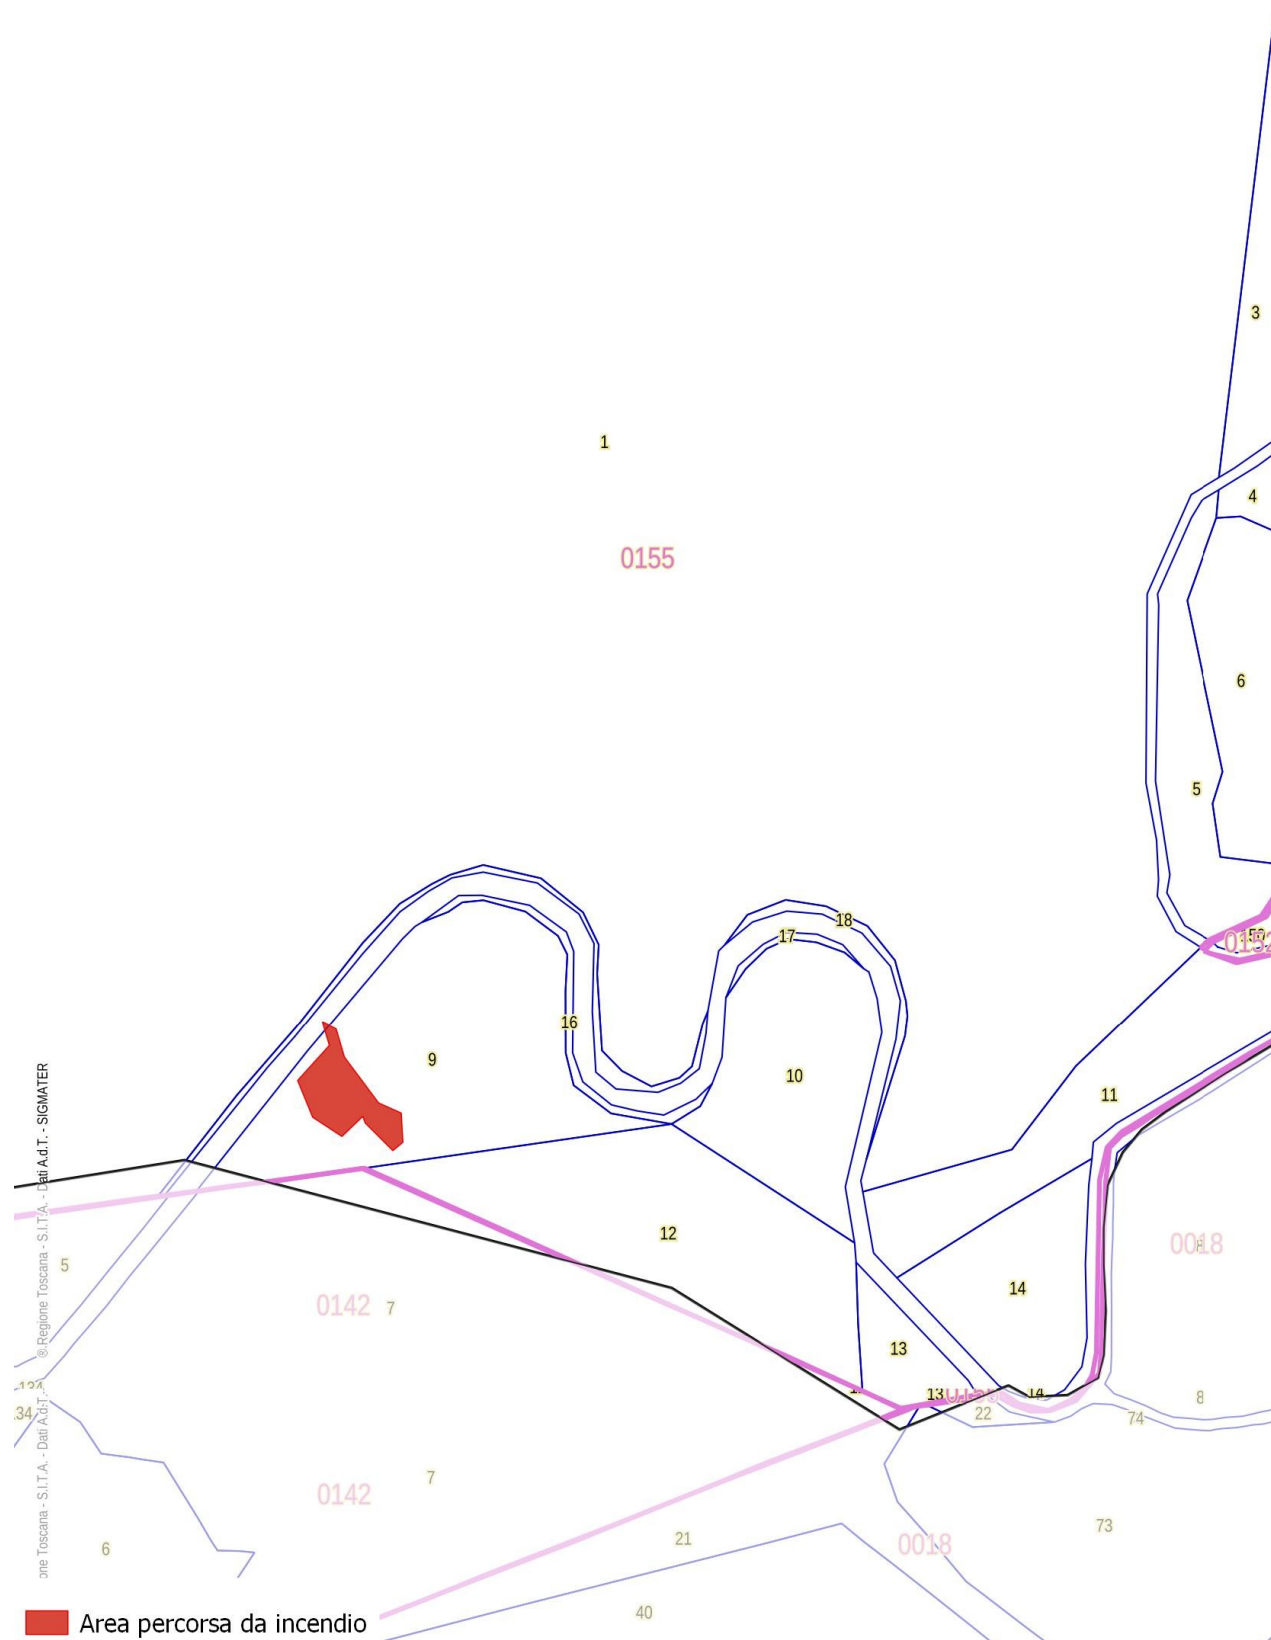


Figura 6: Fascicolo territoriale 1-2015- Inquadramento su catasto- Scala 1:2000



COMUNE DI SAN GIMIGNANO

Provincia di Siena

OGGETTO: L.R. N° 39/2000 e ss. mm. ed ii. - Catasto incendi boschivi

Fascicolo territoriale n.02-2015

Incendio ricadente nel comune di SAN GIMIGNANO- Località: **SALONE**

Data inizio incendio: 09/08/2015		Data fine incendio: 09/08/2015	
Grado di pericolosità della zona (secondo il piano regionale antincendio)	Media	Vincoli o area protetta	• Idrogeologico(RD 3267/1923); • lett g)territori coperti da foreste e da boschi (art.142 D.Lgs.42/2004); • Zona H
Superficie incendio (ha)	0,073	Superficie di coltivi entro 50 m	0,00
Causa presunta			

Specie	Superficie (ha)
Boschi di Latifoglie	0,073
Vigneto	0,001

Orografia	Esposizione	Pendenza	Precedenti incendi
Pianura 200-300 mt	N/E 22,5-67,5 E 67,5-112,5	32-57%	

Fascicolo Territoriale n. 02 - 2015 Legge regione Toscana n°39 del 21 marzo 2000 e successive modificazione ed integrazioni, concernenti la gestione del catasto dei boschi percorsi dal fuoco e dei pascoli percorsi dal fuoco situati entro 50 metri da tali boschi.

Scadenze divieti vigenti sull'area

- **Divieto ex Art.76 Comma 4/a: scade il 09/08/2025**
- **~~Divieto ex Art.76 Comma 4/b: scade il 09/08/2020~~**
- **Divieto ex Art.76 Comma 5/a: scade il 09/08/2030**
- **Divieto ex Art.76 Comma 5/b: scade il 09/08/2035**



COMUNE DI SAN GIMIGNANO

Provincia di Siena

- **Divieto ex Art.76 Comma 6: scade il 09/08/2030**
- **~~Divieto ex Art.76 Comma : scade il 09/08/2020~~**

Elenco proprietari Fascicolo territoriale n. 02- 2015

Denominazione	C.F./P.I.	Indirizzo
Corsi Patrizia	CRSPRZ50R41C540X	LOC BADIA A CERRETO V.LE DELLA REPUBBLICA 1 esp B GAMBASSI TERME
Giglioli Marco	GGLMRC80R02D403U	VIA LUIGI MARSILI N.2 - CERTALDO
Giglioli Luca	GGLLCU76A20M059X	VIA LUIGI MARSILI N.4 - CERTALDO

Note

I dati e le informazioni utilizzati sono stati forniti dai Carabinieri Forestali- Gruppo di Siena con protocollo 1357/22 e 1371/22



COMUNE DI SAN GIMIGNANO

Provincia di Siena

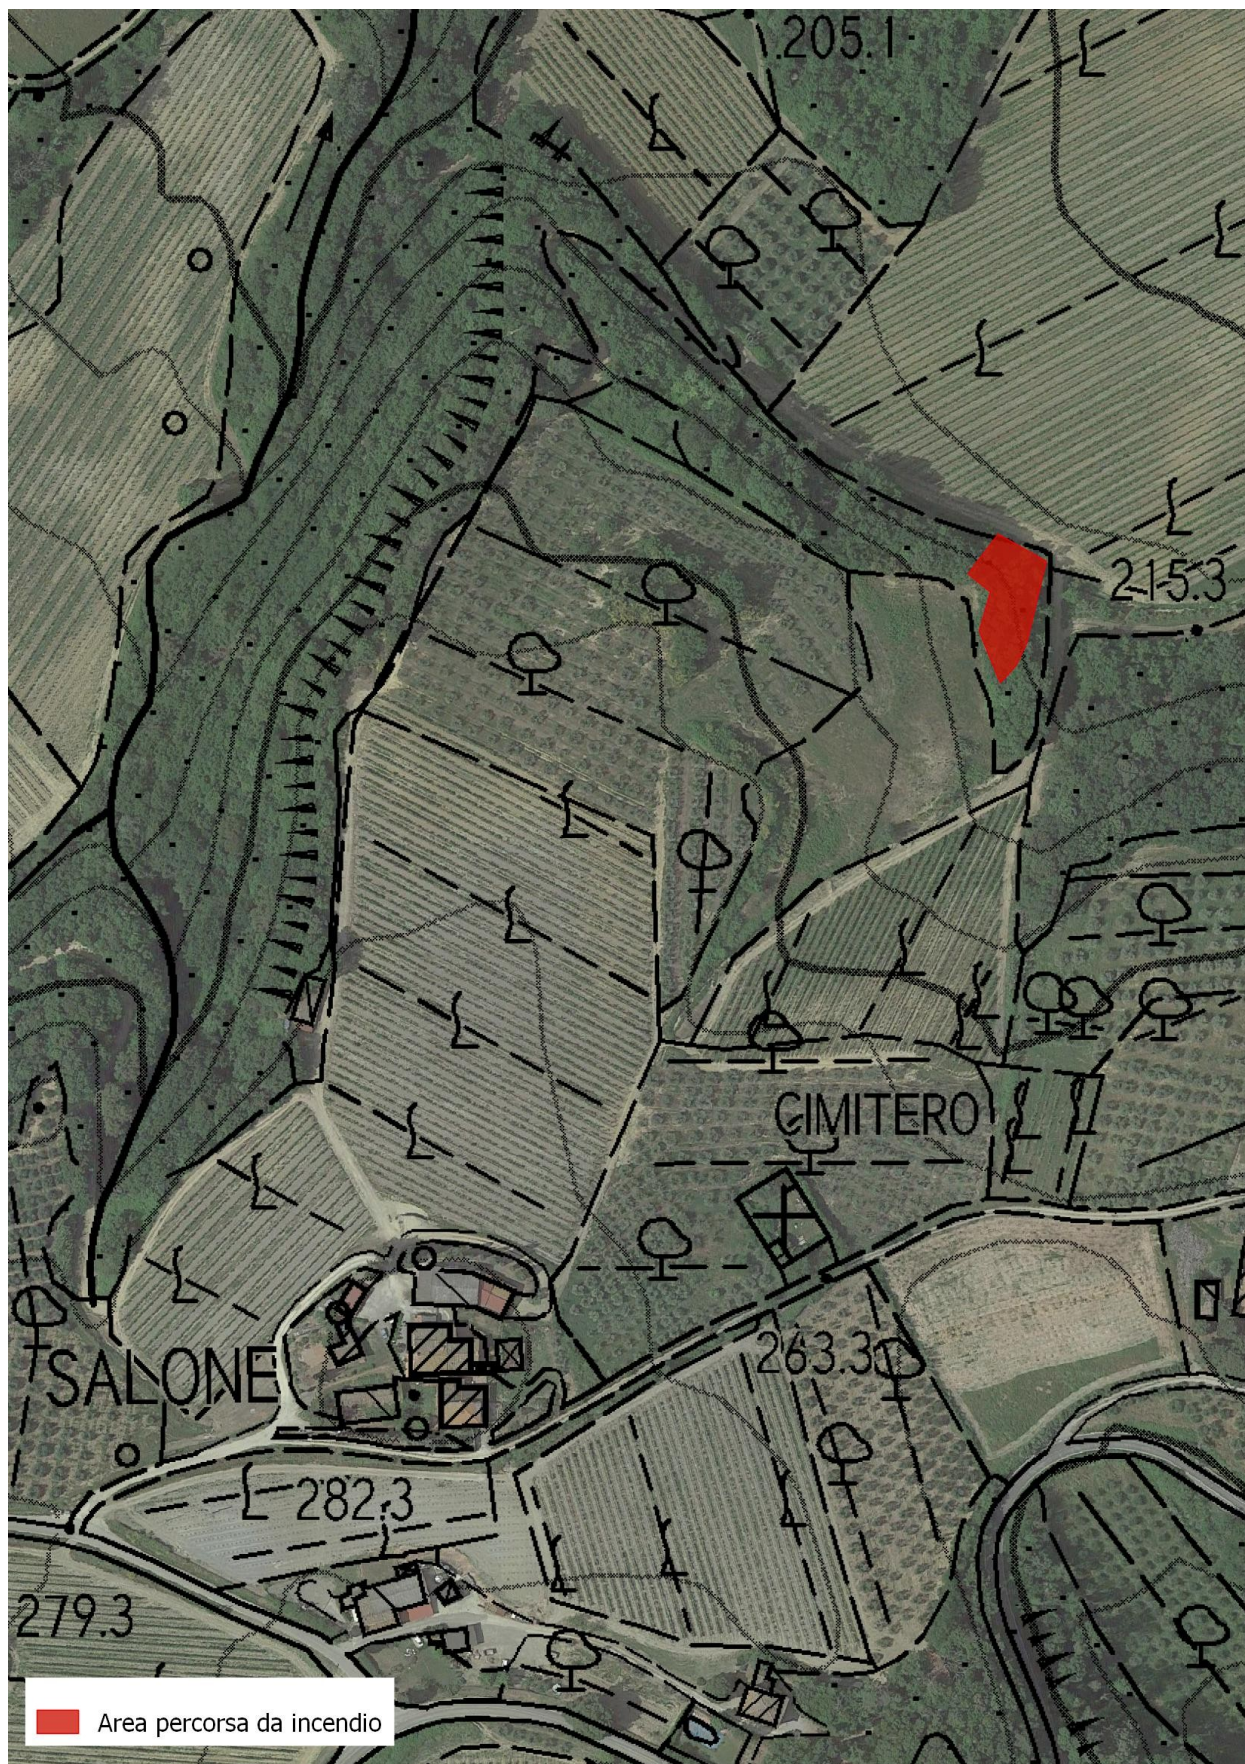


Figura 7: Fascicolo territoriale 2-2015- Inquadramento territoriale- Scala 1:2000



COMUNE DI SAN GIMIGNANO

Provincia di Siena

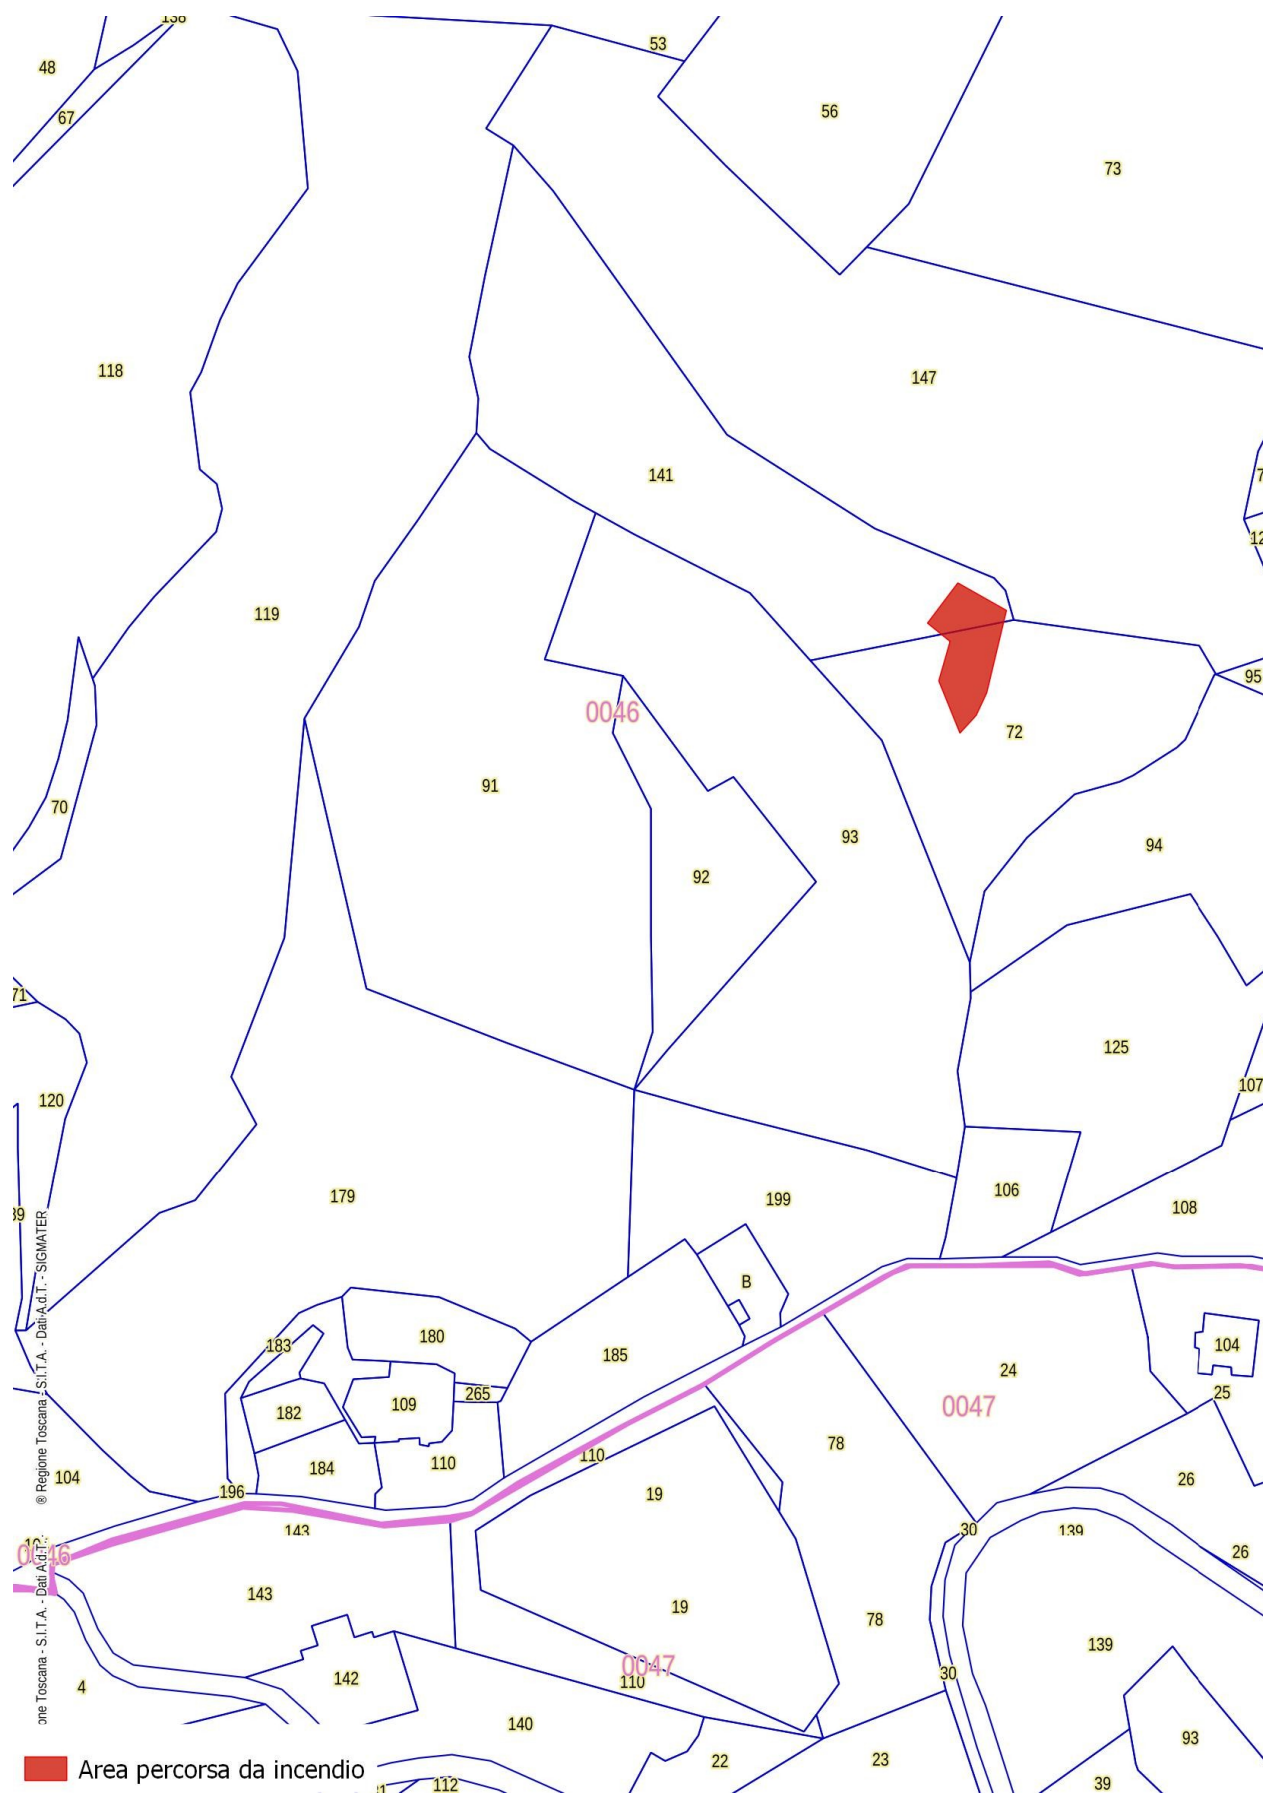


Figura 8: Fascicolo territoriale 2-2015- Inquadramento su catasto- Scala 1:2000



COMUNE DI SAN GIMIGNANO

Provincia di Siena

OGGETTO: L.R. N° 39/2000 e ss. mm. ed ii. - Catasto incendi boschivi

Fascicolo territoriale n.01-2012

Incendio ricadente nel comune di SAN GIMIGNANO- Località: **SAN QUIRICO**

Data inizio incendio: 01/08/2012		Data fine incendio: 01/08/2012	
Grado di pericolosità della zona (secondo il piano regionale antincendio)	Media	Vincoli o area protetta	• Idrogeologico(RD 3267/1923); • lett g)territori coperti da foreste e da boschi (art.142 D.Lgs.42/2004); • Zona H
Superficie incendio (ha)	0,498	Superficie di coltivi entro 50 m (ha)	0,20
Causa presunta			

Specie	Superficie (ha)
Bosco di latifoglie	0,175
Vigneti	0,323

Orografia	Esposizione	Pendenza	Precedenti incendi
Pianura 100-300 mt	N/E 22,5-67,5 E 67,5-112,5 S/E 112,5-157,5	32-57%	no

Fascicolo Territoriale n. 01 - 2012 Legge regione Toscana n°39 del 21 marzo 2000 e successive modificazione ed integrazioni, concernenti la gestione del catasto dei boschi percorsi dal fuoco e dei pascoli percorsi dal fuoco situati entro 50 metri da tali boschi.

Scadenze divieti vigenti sull'area

- **Divieto ex Art.76 Comma 4/a: scade il 01/08/2022**
- ~~Divieto ex Art.76 Comma 4/b: scade il 01/08/2017~~
- **Divieto ex Art.76 Comma 5/a: scade il 01/08/2027**
- **Divieto ex Art.76 Comma 5/b: scade il 01/08/2032**



COMUNE DI SAN GIMIGNANO

Provincia di Siena

- **Divieto ex Art.76 Comma 6: scade il 01/08/2027**
- ~~**Divieto ex Art.76 Comma 7: scade il 01/08/2017**~~

Elenco particelle catastali interessate dei divieti

Comune	Foglio	Particella	Qualità	Area (ha)
SAN GIMIGNANO	47	53	Vigneto e seminativo	1,4
SAN GIMIGNANO	47	54	Vigneto e seminativo	0,86
SAN GIMIGNANO	47	57	Vigneto e pascoli e cespugli	1,08
SAN GIMIGNANO	47	58	Vigneto e seminativo	0,85
SAN GIMIGNANO	47	115	seminativo	0,11

Note

I dati e le informazioni utilizzati sono stati forniti dai Carabinieri Forestali- Gruppo di Siena con protocollo 1357/22 e 1371/22



COMUNE DI SAN GIMIGNANO

Provincia di Siena



Figura 9: Fascicolo territoriale 1-2012- Inquadramento territoriale- Scala 1:2000



COMUNE DI SAN GIMIGNANO

Provincia di Siena

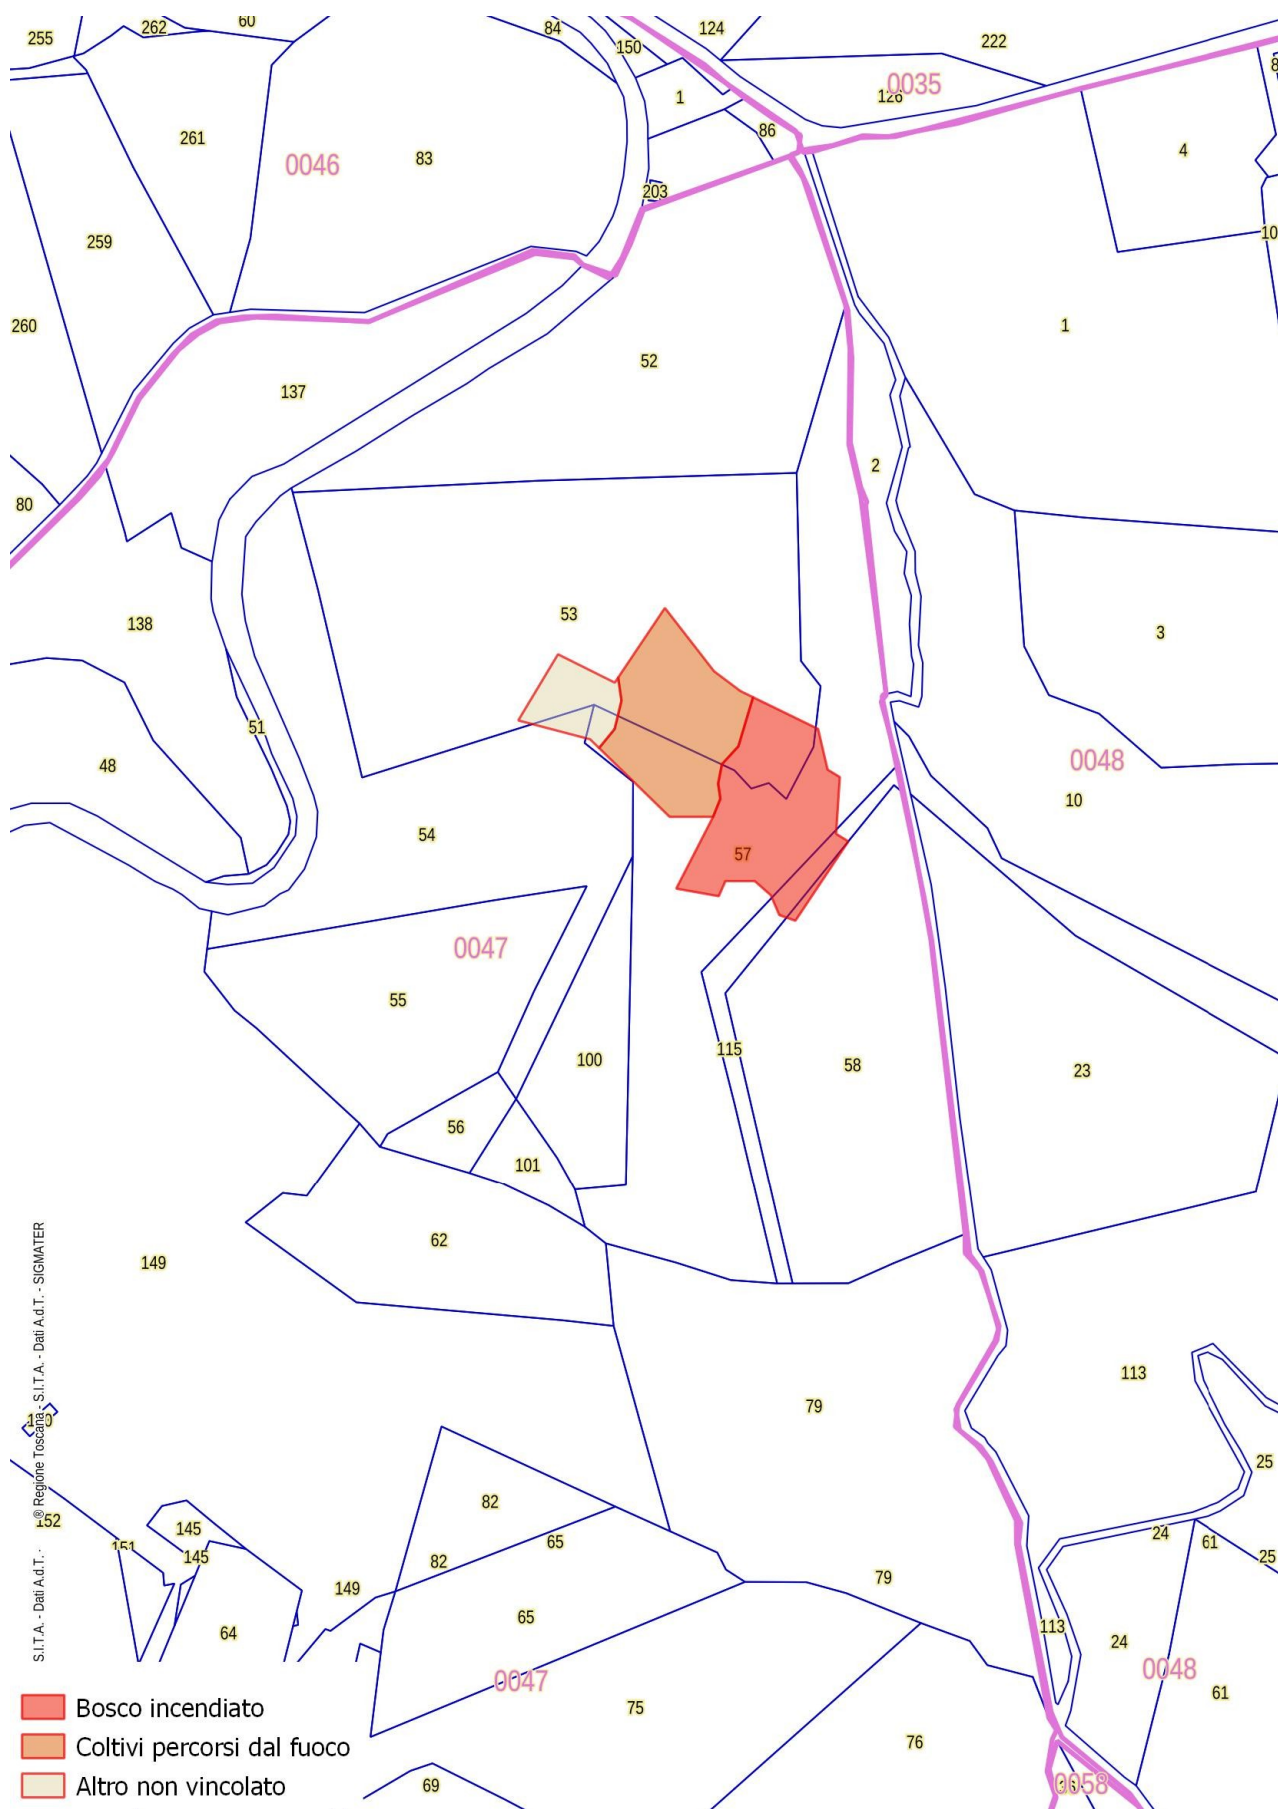


Figura 10: Fascicolo territoriale 1-2012- Inquadramento su catasto- Scala 1:2000



COMUNE DI SAN GIMIGNANO

Provincia di Siena

OGGETTO: L.R. N° 39/2000 e ss. mm. ed ii. - Catasto incendi boschivi

Fascicolo territoriale n.01-2011

Incendio ricadente nel comune di SAN GIMIGNANO- Località:**RANZA**

Data inizio incendio: 12/04/2011		Data fine incendio: 12/04/2011	
Grado di pericolosità della zona (secondo il piano regionale antincendio)	Media	Vincoli o area protetta	• Idrogeologico(R.D. 3267/1923); • lett g)territori coperti da foreste e da boschi (art.142 D.Lgs.42/2004);
Superficie incendio (ha)	0,110	Superficie di coltivi entro 50 m	0,00
Causa presunta			

Specie	Superficie (ha)
Bosco di latifoglie	0,110

Orografia	Esposizione	Pendenza	Precedenti incendi
Pianura 200-300 mt	N 337,5-360 N/O 292,5-337,5	0-12%	

Fascicolo Territoriale n. 01 - 2011 Legge regione Toscana n°39 del 21 marzo 2000 e successive modificazione ed integrazioni, concernenti la gestione del catasto dei boschi percorsi dal fuoco e dei pascoli percorsi dal fuoco situati entro 50 metri da tali boschi.

Scadenze divieti vigenti sull'area

- ~~Divieto ex Art.76 Comma 4/a: scade il 12/04/2021~~
- ~~Divieto ex Art.76 Comma 4/b: scade il 12/04/2016~~
- Divieto ex Art.76 Comma 5/a: scade il 12/04/2026
- Divieto ex Art.76 Comma 5/b: scade il 12/04/2031
- Divieto ex Art.76 Comma 6: scade il 12/04/2026
- ~~Divieto ex Art.76 Comma 7: scade il 12/04/2016~~



COMUNE DI SAN GIMIGNANO

Provincia di Siena

Elenco particelle catastali interessate dei divieti

Comune	Foglio	Particella	Qualità	Area (ha)
SAN GIMIGNANO	148	16	Bosco misto e seminativo	6,19
SAN GIMIGNANO	148	117	Bosco misto	0,66

Note

I dati e le informazioni utilizzati sono stati forniti dai Carabinieri Forestali- Gruppo di Siena con protocollo 1357/22 e 1371/22



COMUNE DI SAN GIMIGNANO

Provincia di Siena



Figura 11: Fascicolo territoriale 1-2011- Inquadramento territoriale- Scala 1:2000



COMUNE DI SAN GIMIGNANO

Provincia di Siena

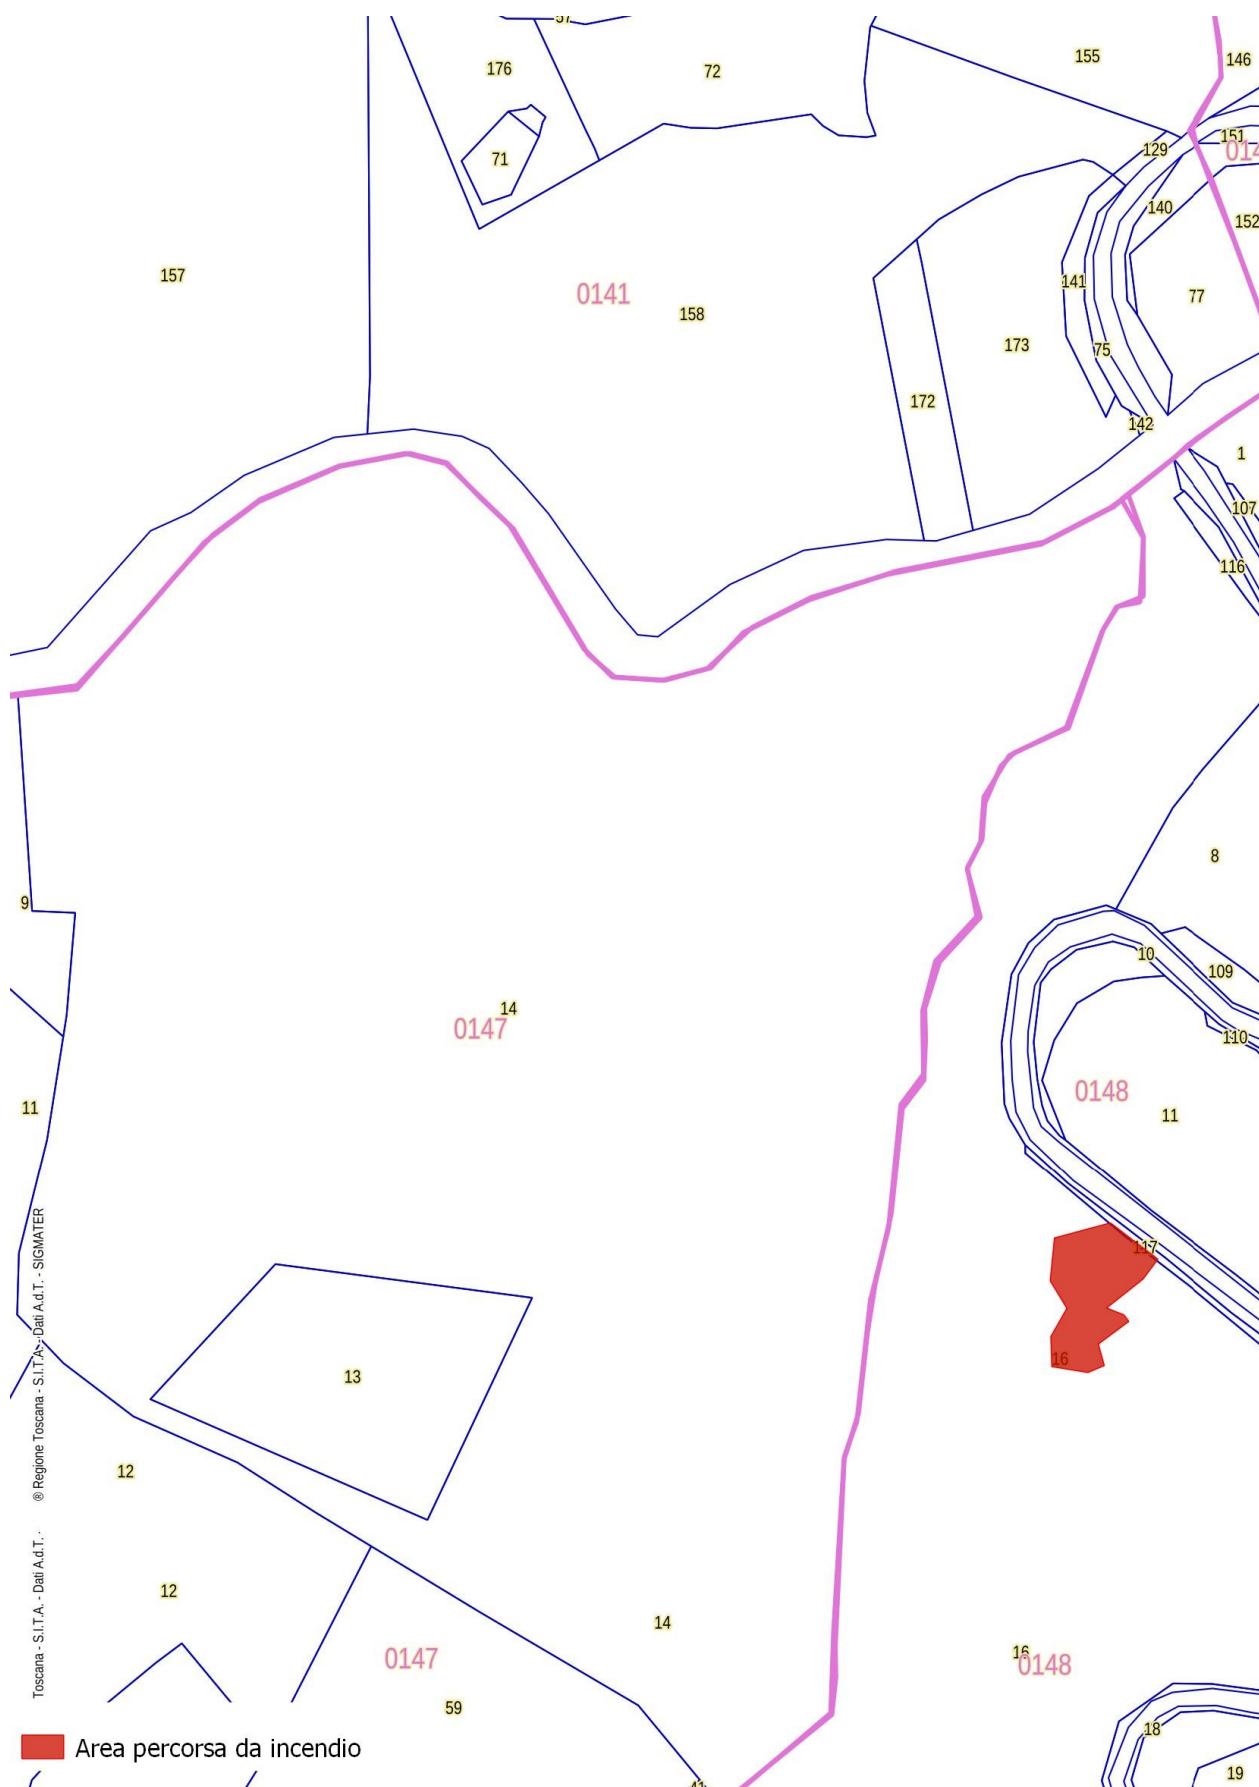


Figura 12: Fascicolo territoriale 1-2011- Inquadramento su catasto- Scala 1:2000



COMUNE DI SAN GIMIGNANO

Provincia di Siena

OGGETTO: L.R. N° 39/2000 e ss. mm. ed ii. - Catasto incendi boschivi

Fascicolo territoriale n.02-2011

Incendio ricadente nel comune di SAN GIMIGNANO- Località:**POGGIO AL
PALLERO**

Data inizio incendio: 07/10/2011		Data fine incendio: 07/10/2011	
Grado di pericolosità della zona (secondo il piano regionale antincendio)	Media	Vincoli o area protetta	• Idrogeologico(RD 3267/1923); • lett g)territori coperti da foreste e da boschi (art.142 D.Lgs.42/2004);
Superficie incendio (ha)	0,07	Superficie di coltivi entro 50 m	0,00
Causa presunta			

Specie	Superficie (ha)
Bosco di latifoglie	0,07

Orografia	Esposizione	Pendenza	Precedenti incendi
Pianura 200-300 mt	N/O 292,5-337,5 N 337,5-360	32-89%	no

Fascicolo Territoriale n. 02 - 2011 Legge regione Toscana n°39 del 21 marzo 2000 e successive modificazione ed integrazioni, concernenti la gestione del catasto dei boschi percorsi dal fuoco e dei pascoli percorsi dal fuoco situati entro 50 metri da tali boschi.

Scadenze divieti vigenti sull'area

- ~~Divieto ex Art.76 Comma 4/a: scade il 07/10/2021~~
- ~~Divieto ex Art.76 Comma 4/b: scade il 07/10/2016~~
- Divieto ex Art.76 Comma 5/a: scade il 07/10/2026
- Divieto ex Art.76 Comma 5/b: scade il 07/10/2031
- Divieto ex Art.76 Comma 6: scade il 07/10/2026
- ~~Divieto ex Art.76 Comma 7: scade il 07/10/2016~~



COMUNE DI SAN GIMIGNANO

Provincia di Siena

Elenco particelle catastali interessate dei divieti

Comune	Foglio	Particella	Qualità	Area (mq)
SAN GIMIGNANO	142	23	Bosco misto e seminativo	0,19
SAN GIMIGNANO	142	26	Bosco ceduo e seminativo	0,74

Note

I dati e le informazioni utilizzati sono stati forniti dai Carabinieri Forestali- Gruppo di Siena con protocollo 1357/22 e 1371/22



COMUNE DI SAN GIMIGNANO

Provincia di Siena



Figura 13: Fascicolo territoriale 2-2011- Inquadramento territoriale- Scala 1:2000



COMUNE DI SAN GIMIGNANO

Provincia di Siena

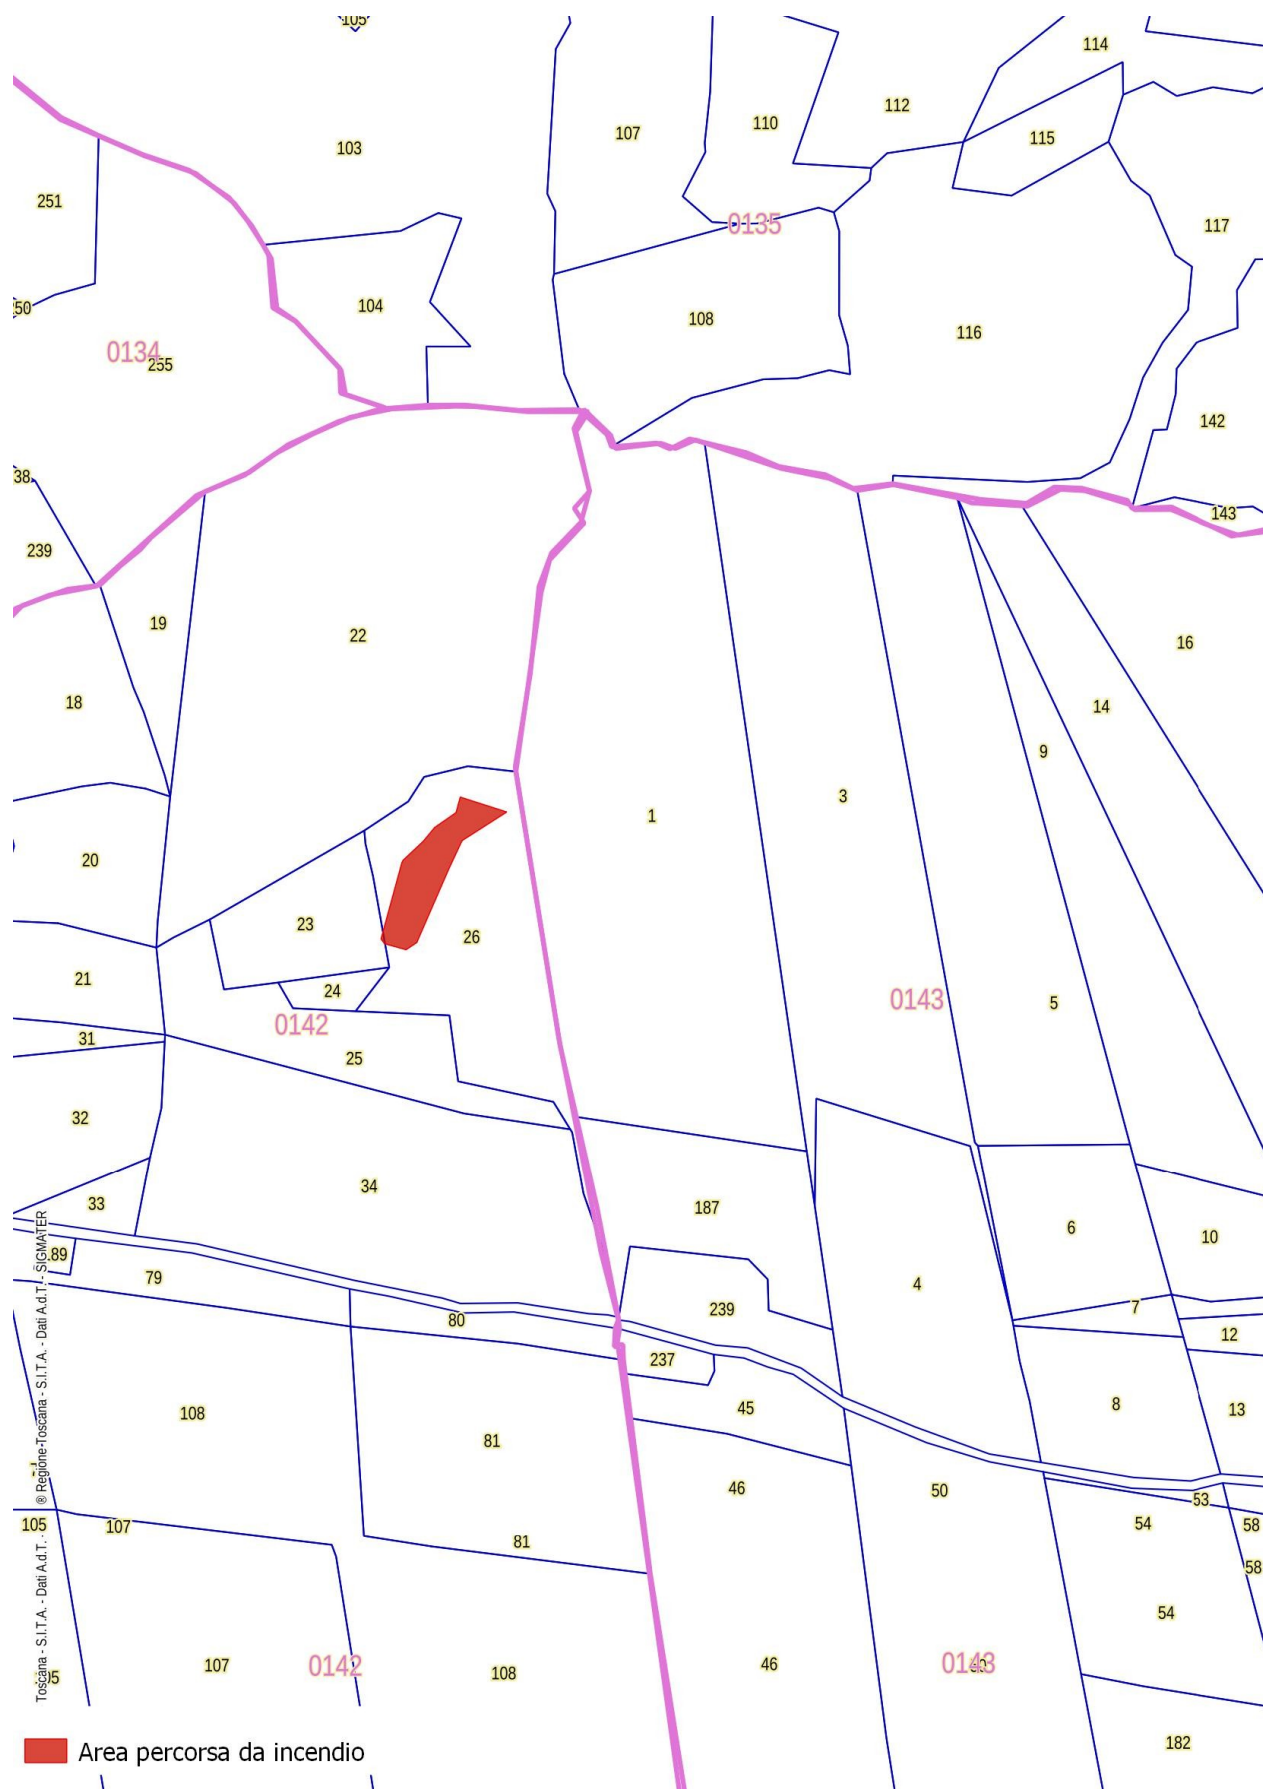


Figura 14: Fascicolo territoriale 2-2011- Inquadramento su catasto- Scala 1:2000



COMUNE DI SAN GIMIGNANO

Provincia di Siena

OGGETTO: L.R. N° 39/2000 e ss. mm. ed ii. - Catasto incendi boschivi

Fascicolo territoriale n.01-2008

Incendio ricadente nel comune di SAN GIMIGNANO- Località:**CASAGLIA**

Data inizio incendio: 17/02/2008		Data fine incendio: 17/02/2008	
Grado di pericolosità della zona (secondo il piano regionale antincendio)	Media	Vincoli o area protetta	• Idrogeologico(RD 3267/1923); • lett c) fiumi, torrenti e corsi d'acqua (art.142 D.Lgs.42/2004); • lett g) territori coperti da foreste e da boschi (art.142 D.Lgs.42/2004);
Superficie incendio (ha)	0,827	Superficie di coltivi entro 50 m (in ha)	0,35
Causa presunta			

Specie	Superficie (ha)
Prati stabili	0,792
Vigneti	0,023
Boschi di latifoglie	0,010

Orografia	Esposizione	Pendenza	Precedenti incendi
Pianura 100-200 mt	S 157,5-202,5 S/O 202,5-247,5	0-12%	no

Fascicolo Territoriale n. 01 - 2008 Legge regione Toscana n°39 del 21 marzo 2000 e successive modificazione ed integrazioni, concernenti la gestione del catasto dei boschi percorsi dal fuoco e dei pascoli percorsi dal fuoco situati entro 50 metri da tali boschi.

Scadenze divieti vigenti sull'area

- ~~Divieto ex Art.76 Comma 4/a: scade il 17/02/2018~~
- ~~Divieto ex Art.76 Comma 4/b: scade il 17/02/2013~~



COMUNE DI SAN GIMIGNANO

Provincia di Siena

- **Divieto ex Art.76 Comma 5/a: scade il 17/02/2023**
- **Divieto ex Art.76 Comma 5/b: scade il 17/02/2028**
- **Divieto ex Art.76 Comma 6: scade il 17/02/2023**
- ~~**Divieto ex Art.76 Comma 7: scade il 17/02/2013**~~

Elenco particelle catastali interessate dei divieti

Comune	Foglio	Particella	Qualità	Area (mq)
SAN GIMIGNANO	75	59	Seminativo	1,42
SAN GIMIGNANO	75	63	Seminativo	1,50
SAN GIMIGNANO	75	58	Seminativo e vigneto	2,65

Note

I dati e le informazioni utilizzati sono stati forniti dai Carabinieri Forestali- Gruppo di Siena con protocollo 1357/22 e 1371/22



COMUNE DI SAN GIMIGNANO

Provincia di Siena

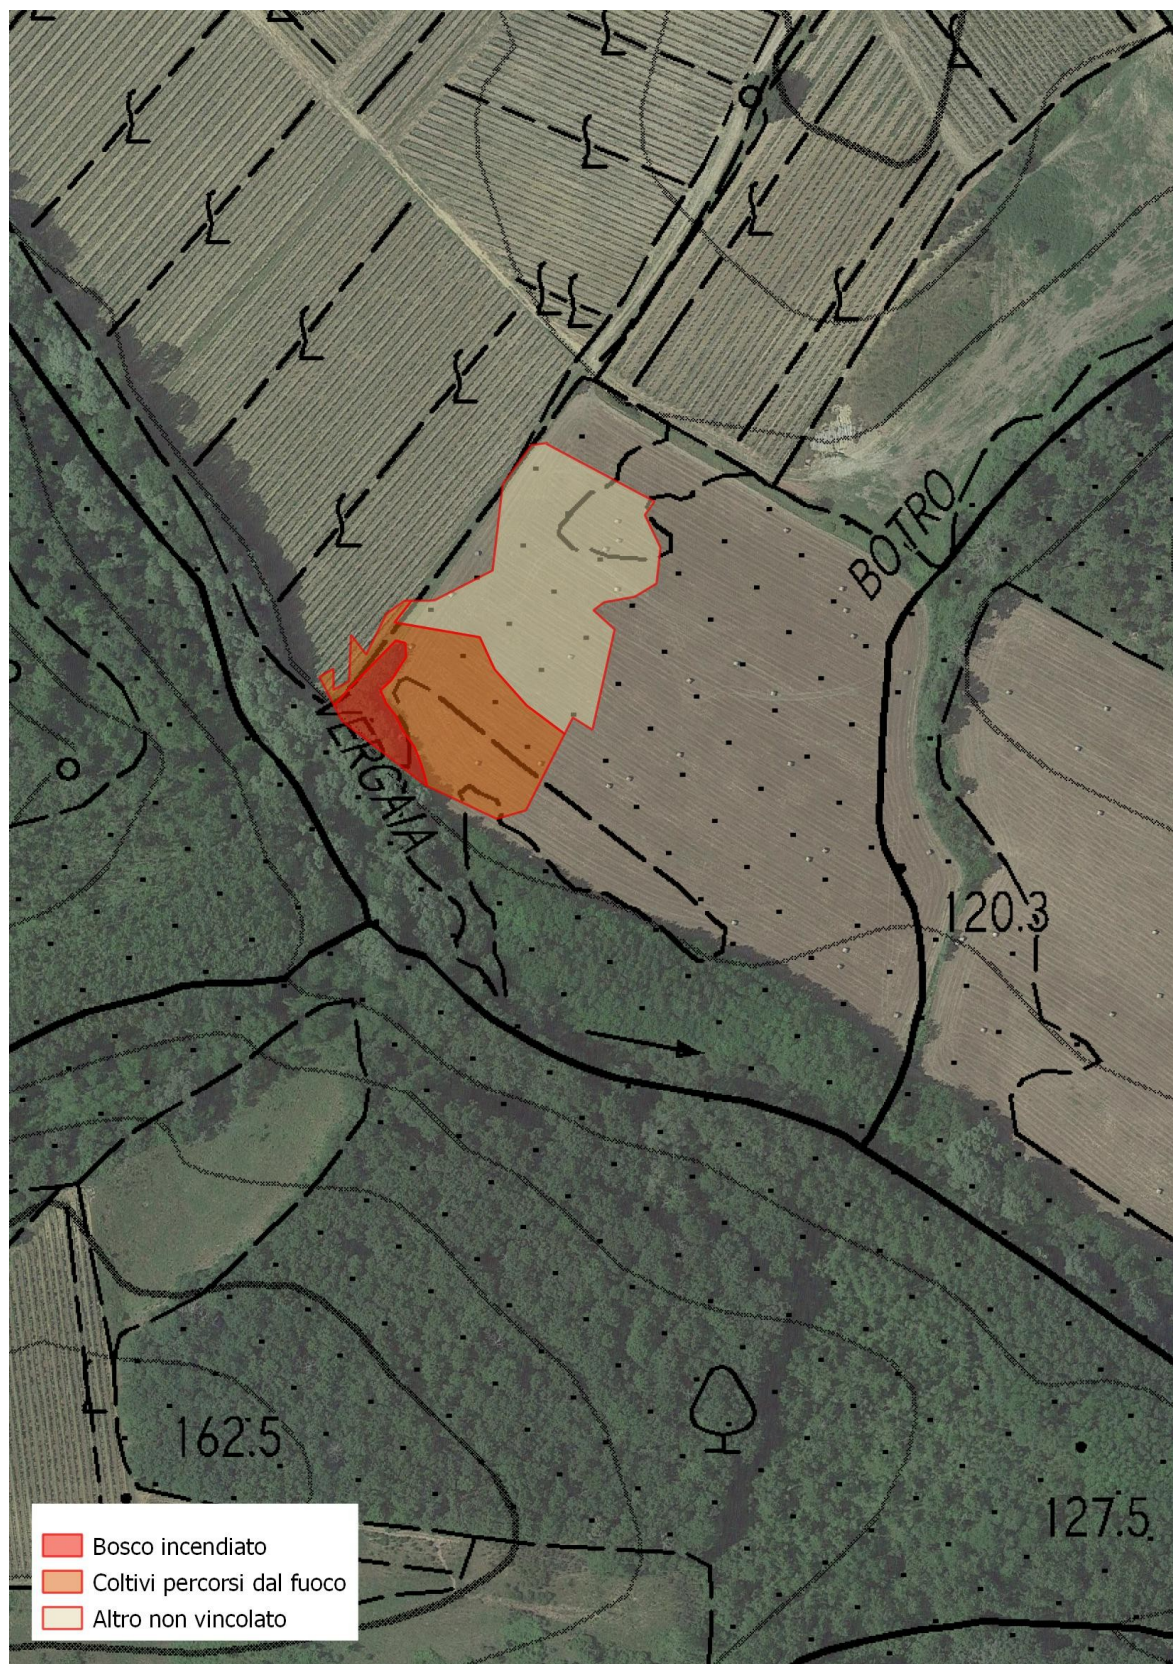


Figura 15: Fascicolo territoriale 1-2008- Inquadramento territoriale- Scala 1:2000



COMUNE DI SAN GIMIGNANO

Provincia di Siena

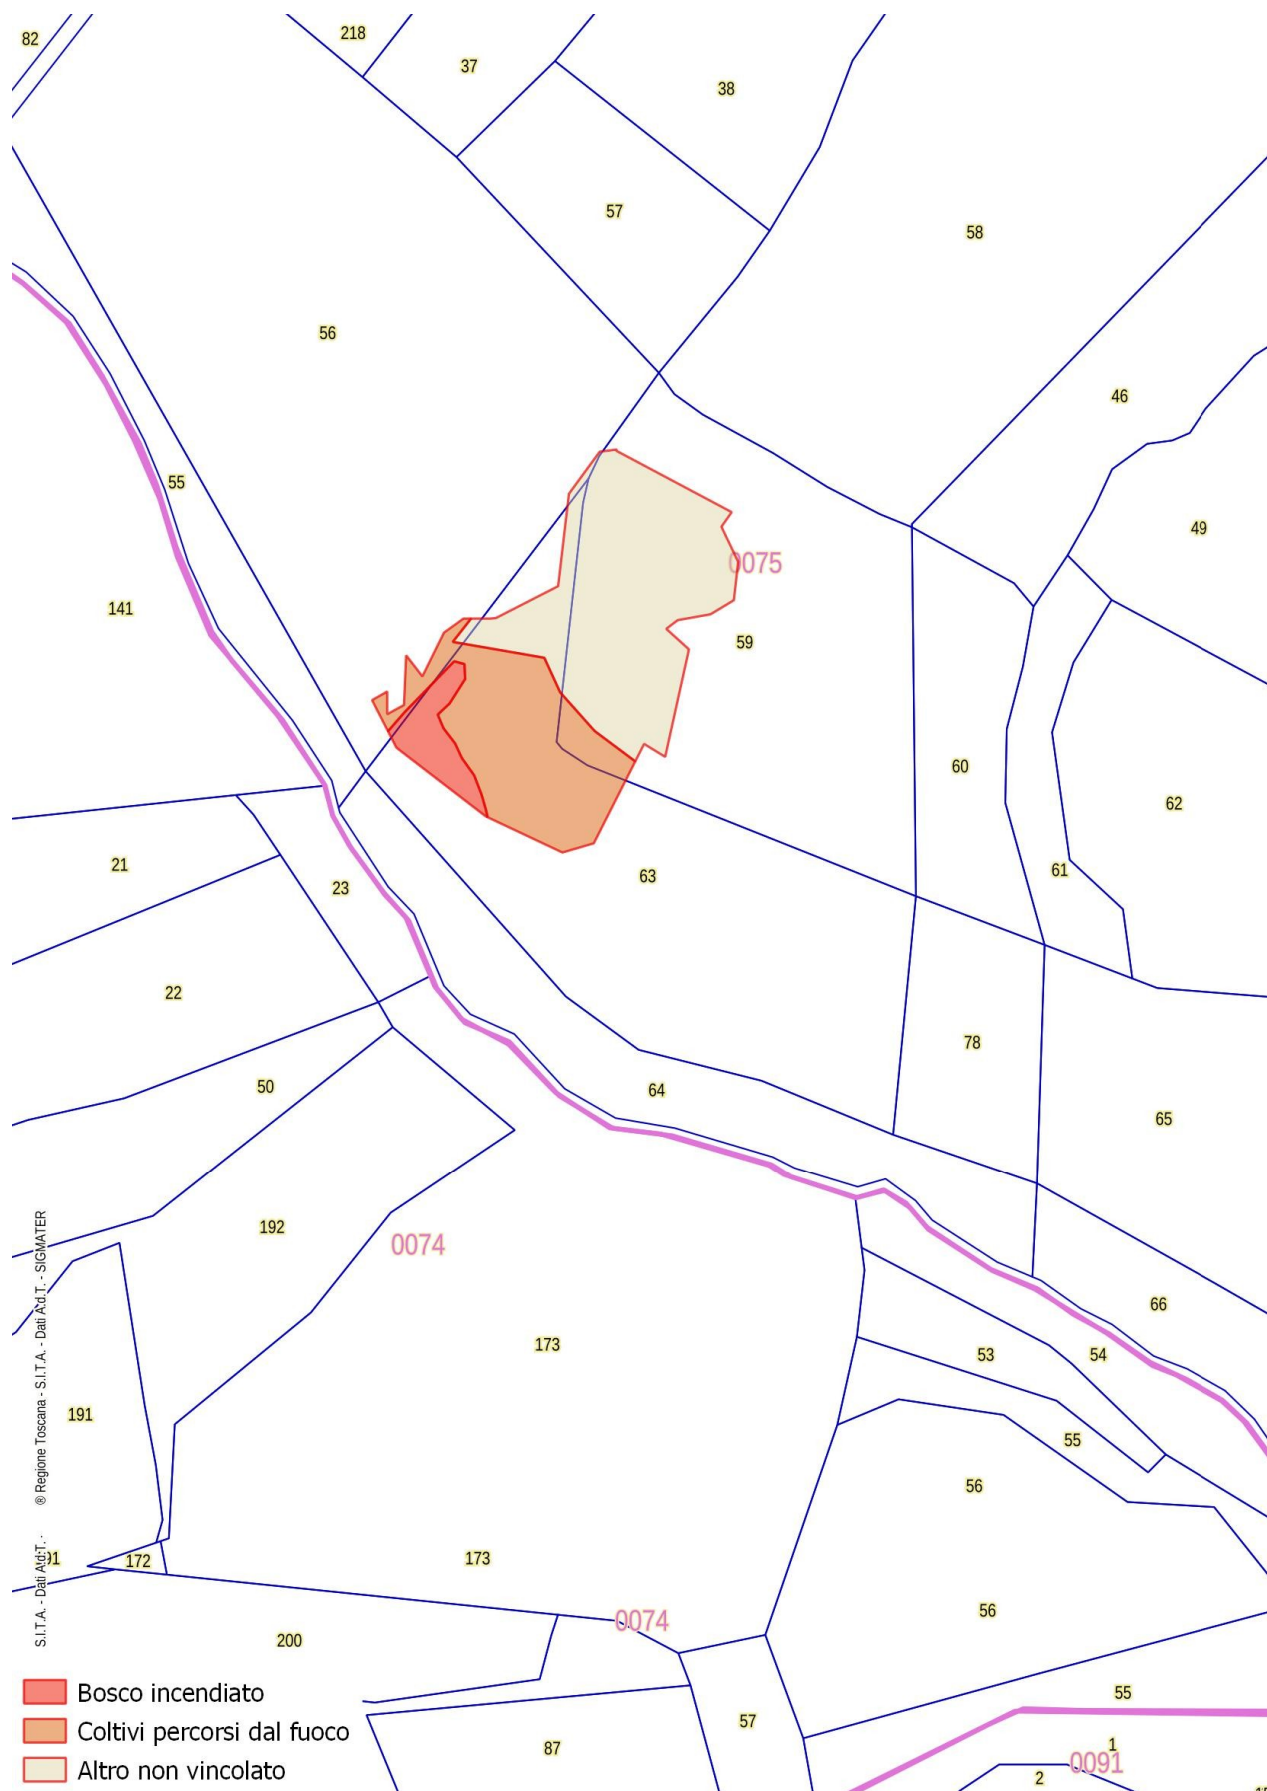


Figura 16: Fascicolo territoriale 1-2008- Inquadramento su catasto- Scala 1:2000



COMUNE DI SAN GIMIGNANO

Provincia di Siena

OGGETTO: L.R. N° 39/2000 e ss. mm. ed ii. - Catasto incendi boschivi

Fascicolo territoriale n.02-2008

Incendio ricadente nel comune di SAN GIMIGNANO- Località:**RANZA**

Data inizio incendio: 10/08/2008		Data fine incendio: 10/08/2008	
Grado di pericolosità della zona (secondo il piano regionale antincendio)	Media	Vincoli o area protetta	• Idrogeologico(RD 3267/1923); • lett g)territori coperti da foreste e da boschi (art.142 D.Lgs.42/2004);
Superficie incendio (ha)	2,039	Superficie di coltivi entro 50 m in ha	1,14
Causa presunta			

Specie	Superficie (ha)
Boschi di latifoglie	0,013
Seminativi irrigui e non irrigui	1,440
Area a vegetazione boschiva ed arbustiva in evoluzione	0,557

Orografia	Esposizione	Pendenza	Precedenti incendi
Pianura 200-300 mt	O 247,5-292,5 S 157,5-202,5 S/E 112,5-157,5	12-32 %	no

Fascicolo Territoriale n. 02 - 2008 Legge regione Toscana n°39 del 21 marzo 2000 e successive modificazione ed integrazioni, concernenti la gestione del catasto dei boschi percorsi dal fuoco e dei pascoli percorsi dal fuoco situati entro 50 metri da tali boschi.

Scadenze divieti vigenti sull'area

- ~~Divieto ex Art.76 Comma 4/a: scade il 10/08/2018~~
- ~~Divieto ex Art.76 Comma 4/b: scade il 10/08/2013~~
- **Divieto ex Art.76 Comma 5/a: scade il 10/08/2023**



COMUNE DI SAN GIMIGNANO

Provincia di Siena

- **Divieto ex Art.76 Comma 5/b: scade il 10/08/2028**
- **Divieto ex Art.76 Comma 6: scade il 10/08/2023**
- **~~Divieto ex Art.76 Comma 7: scade il 10/08/2013~~**

Elenco particelle catastali interessate dei divieti

Comune	Foglio	Particella	Qualità	Area (mq)
SAN GIMIGNANO	141	41	Uliveto e seminativo	3,14
SAN GIMIGNANO	141	96	Seminativo	0,40
SAN GIMIGNANO	141	81	Seminativo e Pascolo	0,95
SAN GIMIGNANO	141	116	Seminativo e incolto	1,04
SAN GIMIGNANO	141	48	Seminativo e Incolto	0,32
SAN GIMIGNANO	141	114	Seminativo	0,44
SAN GIMIGNANO	141	117	Seminativo e pascolo	0,14
SAN GIMIGNANO	141	118	Seminativo	0,38

Note

I dati e le informazioni utilizzati sono stati forniti dai Carabinieri Forestali- Gruppo di Siena con protocollo 1357/22 e 1371/22



COMUNE DI SAN GIMIGNANO

Provincia di Siena



Figura 17: Fascicolo territoriale 2-2008- Inquadramento territoriale- Scala 1:2000



COMUNE DI SAN GIMIGNANO

Provincia di Siena

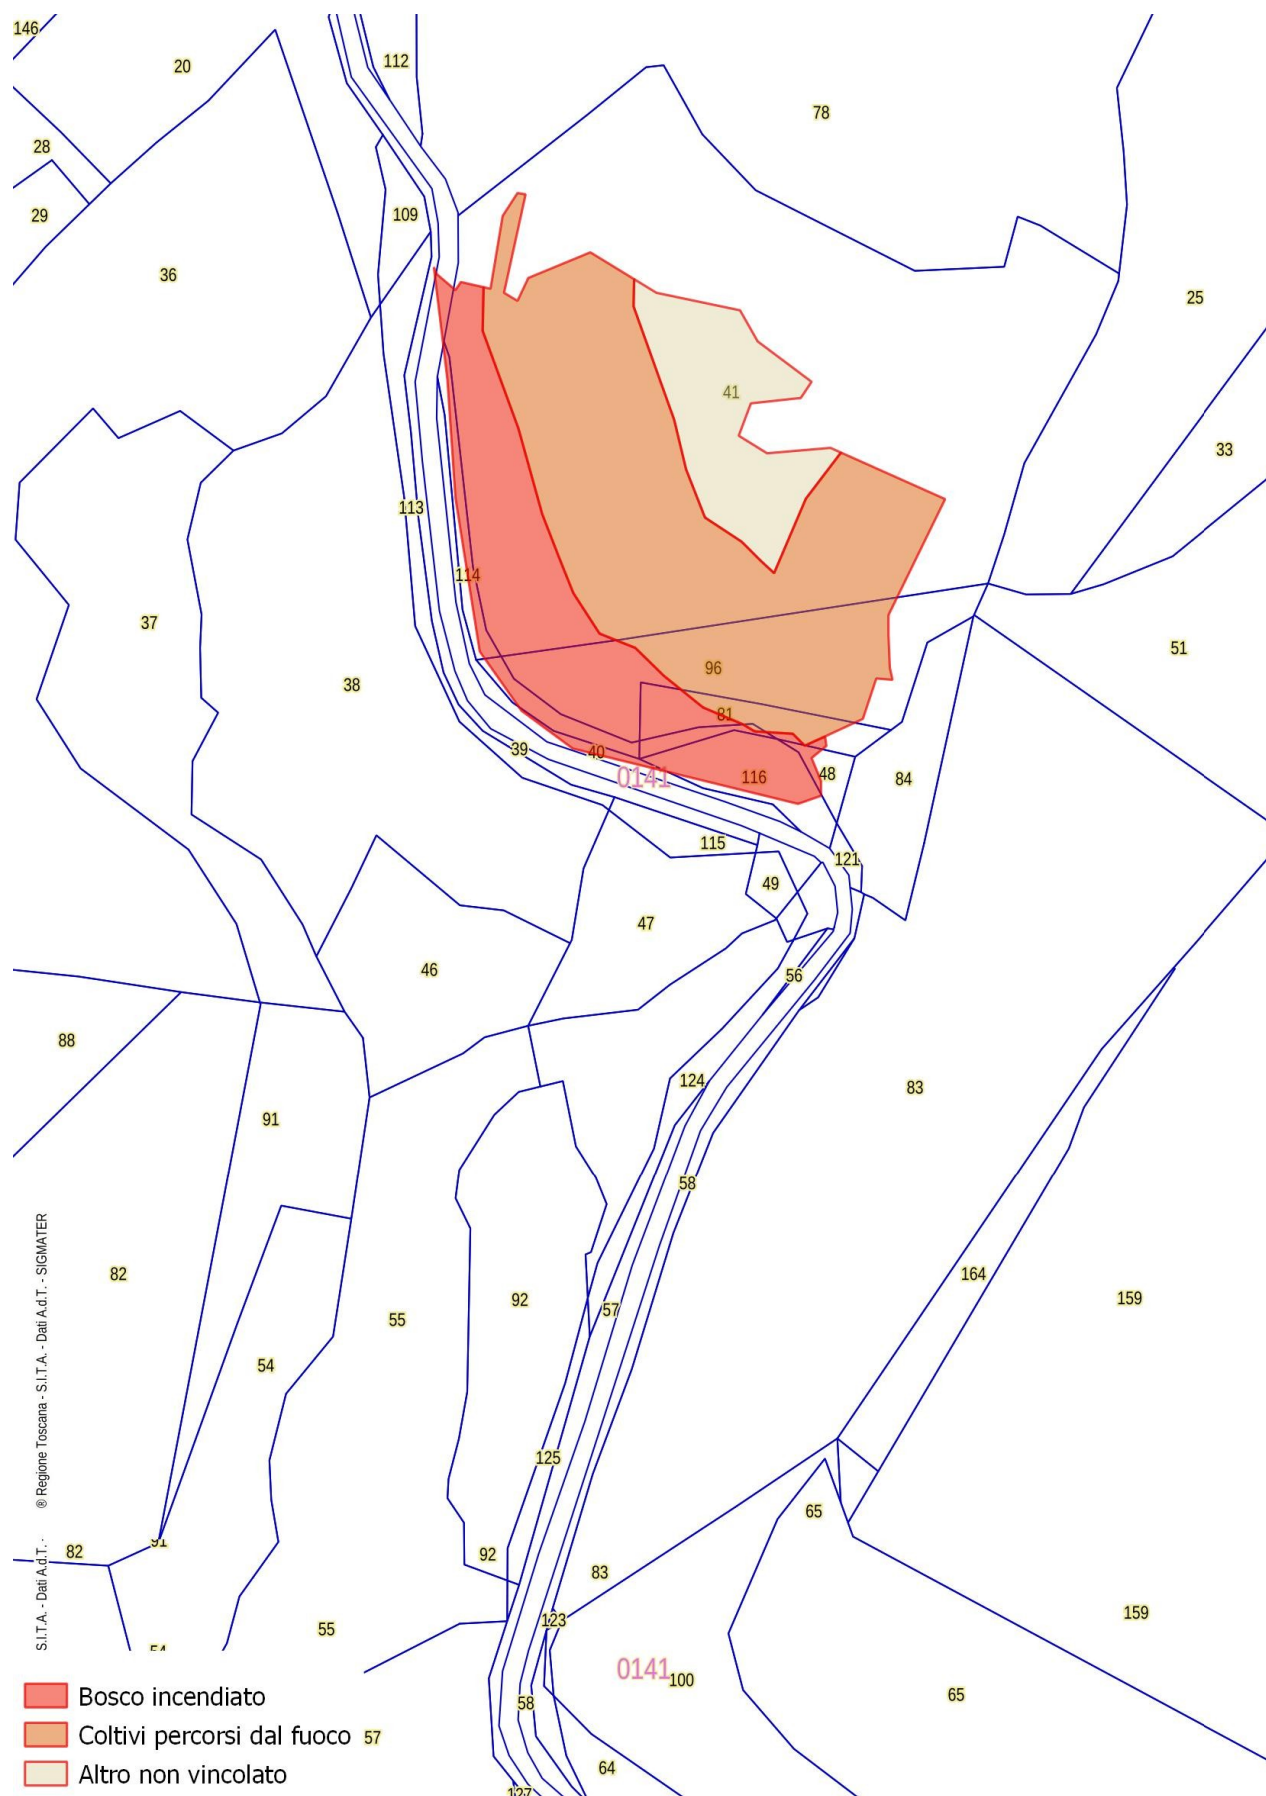


Figura 18: Fascicolo territoriale 2-2008- Inquadramento su catasto- Scala 1:2000



COMUNE DI SAN GIMIGNANO

Provincia di Siena

OGGETTO: L.R. N° 39/2000 e ss. mm. ed ii. - Catasto incendi boschivi

Fascicolo territoriale n.03-2008

Incendio ricadente nel comune di SAN GIMIGNANO-

Località:**CASTELLACCIO**

Data inizio incendio: 26/08/2008		Data fine incendio: 26/08/2008	
Grado di pericolosità della zona (secondo il piano regionale antincendio)	Media	Vincoli o area protetta	• Idrogeologico(RD 3267/1923); • lett c)fiumi, torrenti e corsi d'acqua (art.142 D.Lgs.42/2004);
Superficie incendio (ha)	0,984	Superficie di coltivi entro 50 m in ha	0,25
Causa presunta			

Specie	Superficie (ha)
Seminativi irrigui e non irrigui	0,25
Aree a vegetazione boschiva ed arbustiva in evoluzione	0,6

Orografia	Esposizione	Pendenza	Precedenti incendi
Pianura 100-200 mt	N/O 292,5-337,5 N 0-22,5	0-12%	no

Fascicolo Territoriale n. 3 - 2008 Legge regione Toscana n°39 del 21 marzo 2000 e successive modificazione ed integrazioni, concernenti la gestione del catasto dei boschi percorsi dal fuoco e dei pascoli percorsi dal fuoco situati entro 50 metri da tali boschi.

Scadenze divieti vigenti sull'area

- ~~Divieto ex Art.76 Comma 4/a: scade il 26/08/2018~~
- ~~Divieto ex Art.76 Comma 4/b: scade il 26/08/2013~~
- Divieto ex Art.76 Comma 5/a: scade il 26/08/2023



COMUNE DI SAN GIMIGNANO

Provincia di Siena

- **Divieto ex Art.76 Comma 5/b: scade il 26/08/2028**
- **Divieto ex Art.76 Comma 6: scade il 26/08/2023**
- **~~Divieto ex Art.76 Comma 7: scade il 26/08/2013~~**

Elenco particelle catastali interessate dei divieti

Comune	Foglio	Particella	Qualità	Area (mq)
SAN GIMIGNANO	126	129	seminativo	
SAN GIMIGNANO	126	131	seminativo e vigneto	
SAN GIMIGNANO	126	132	seminativo	
SAN GIMIGNANO	126	141	seminativo	
SAN GIMIGNANO	126	142	seminativo e vigneto	

Note

I dati e le informazioni utilizzati sono stati forniti dai Carabinieri Forestali- Gruppo di Siena con protocollo 1357/22 e 1371/22



COMUNE DI SAN GIMIGNANO

Provincia di Siena

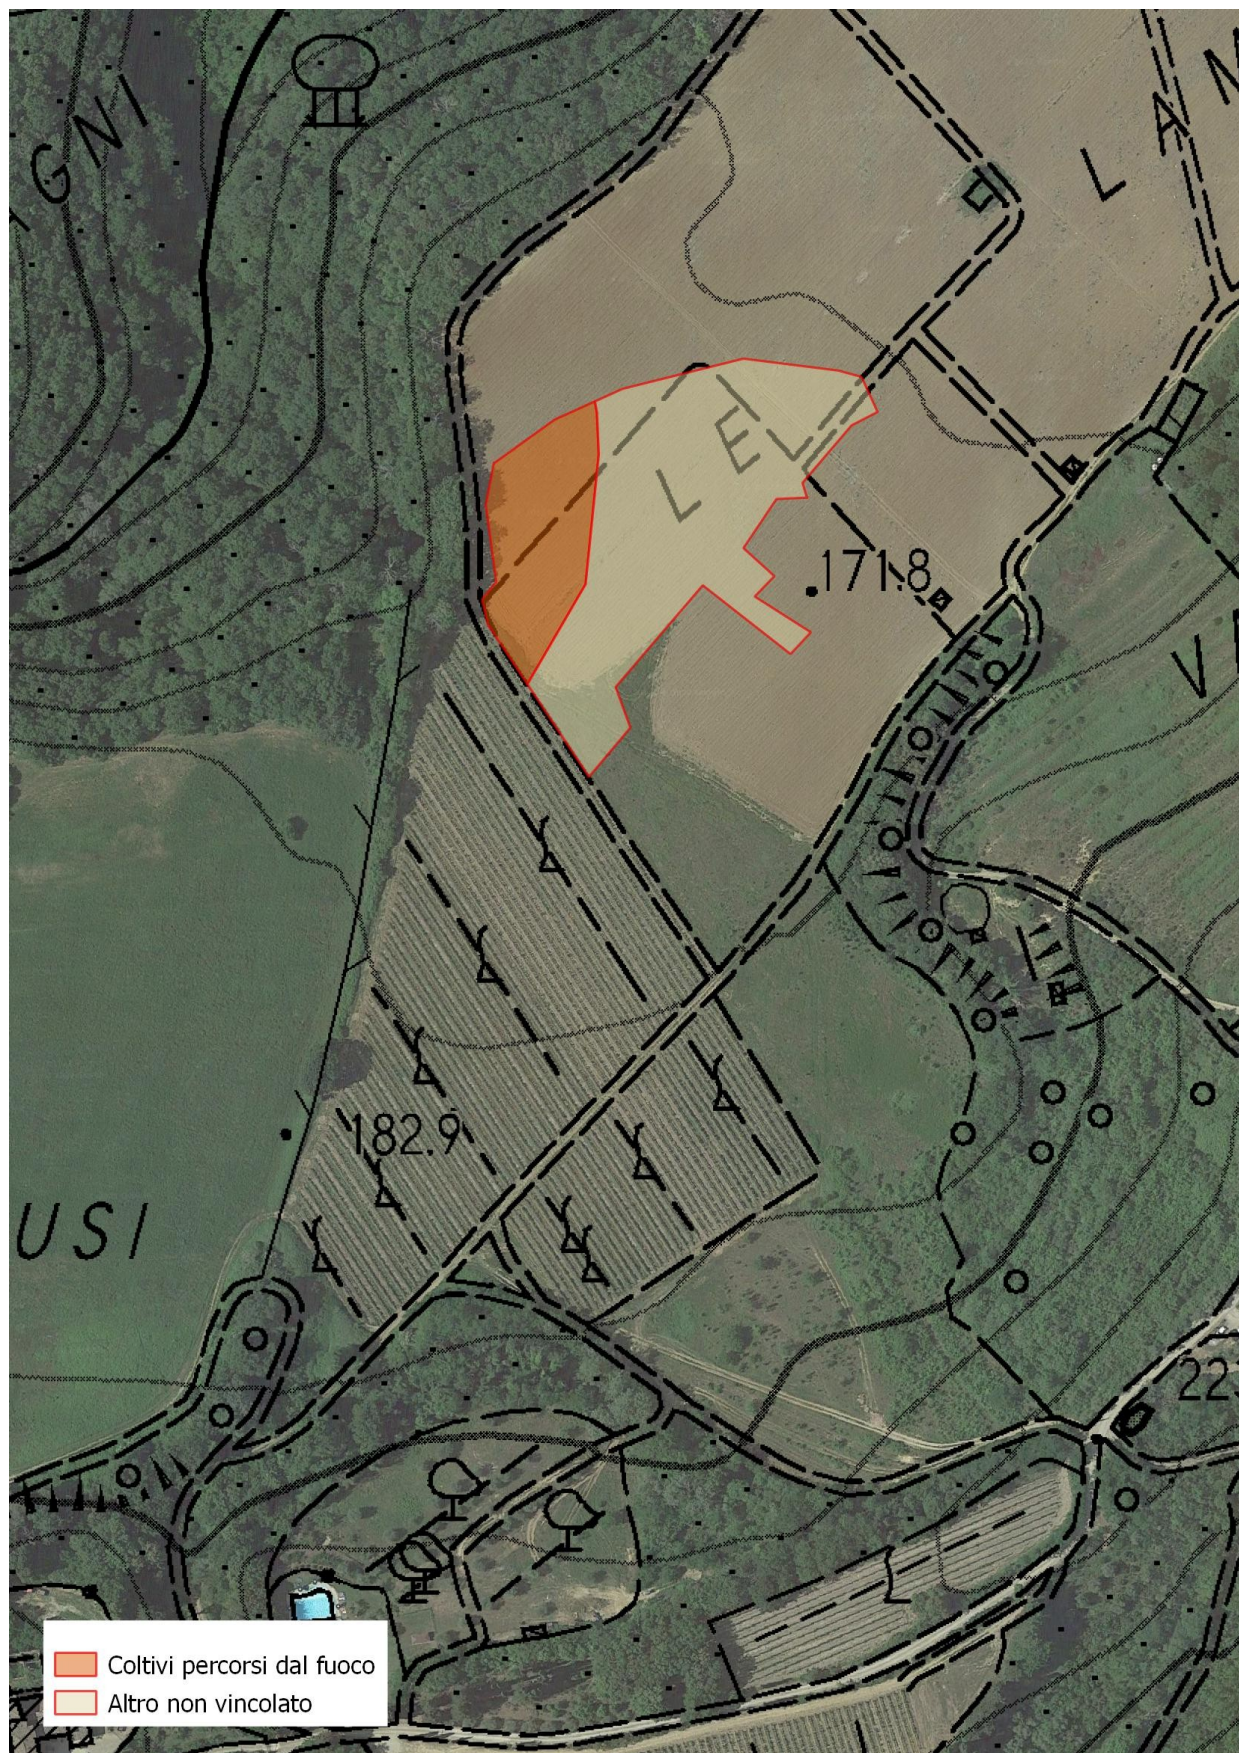


Figura 19: Fascicolo territoriale 3-2008- Inquadramento territoriale- Scala 1:2000



COMUNE DI SAN GIMIGNANO

Provincia di Siena

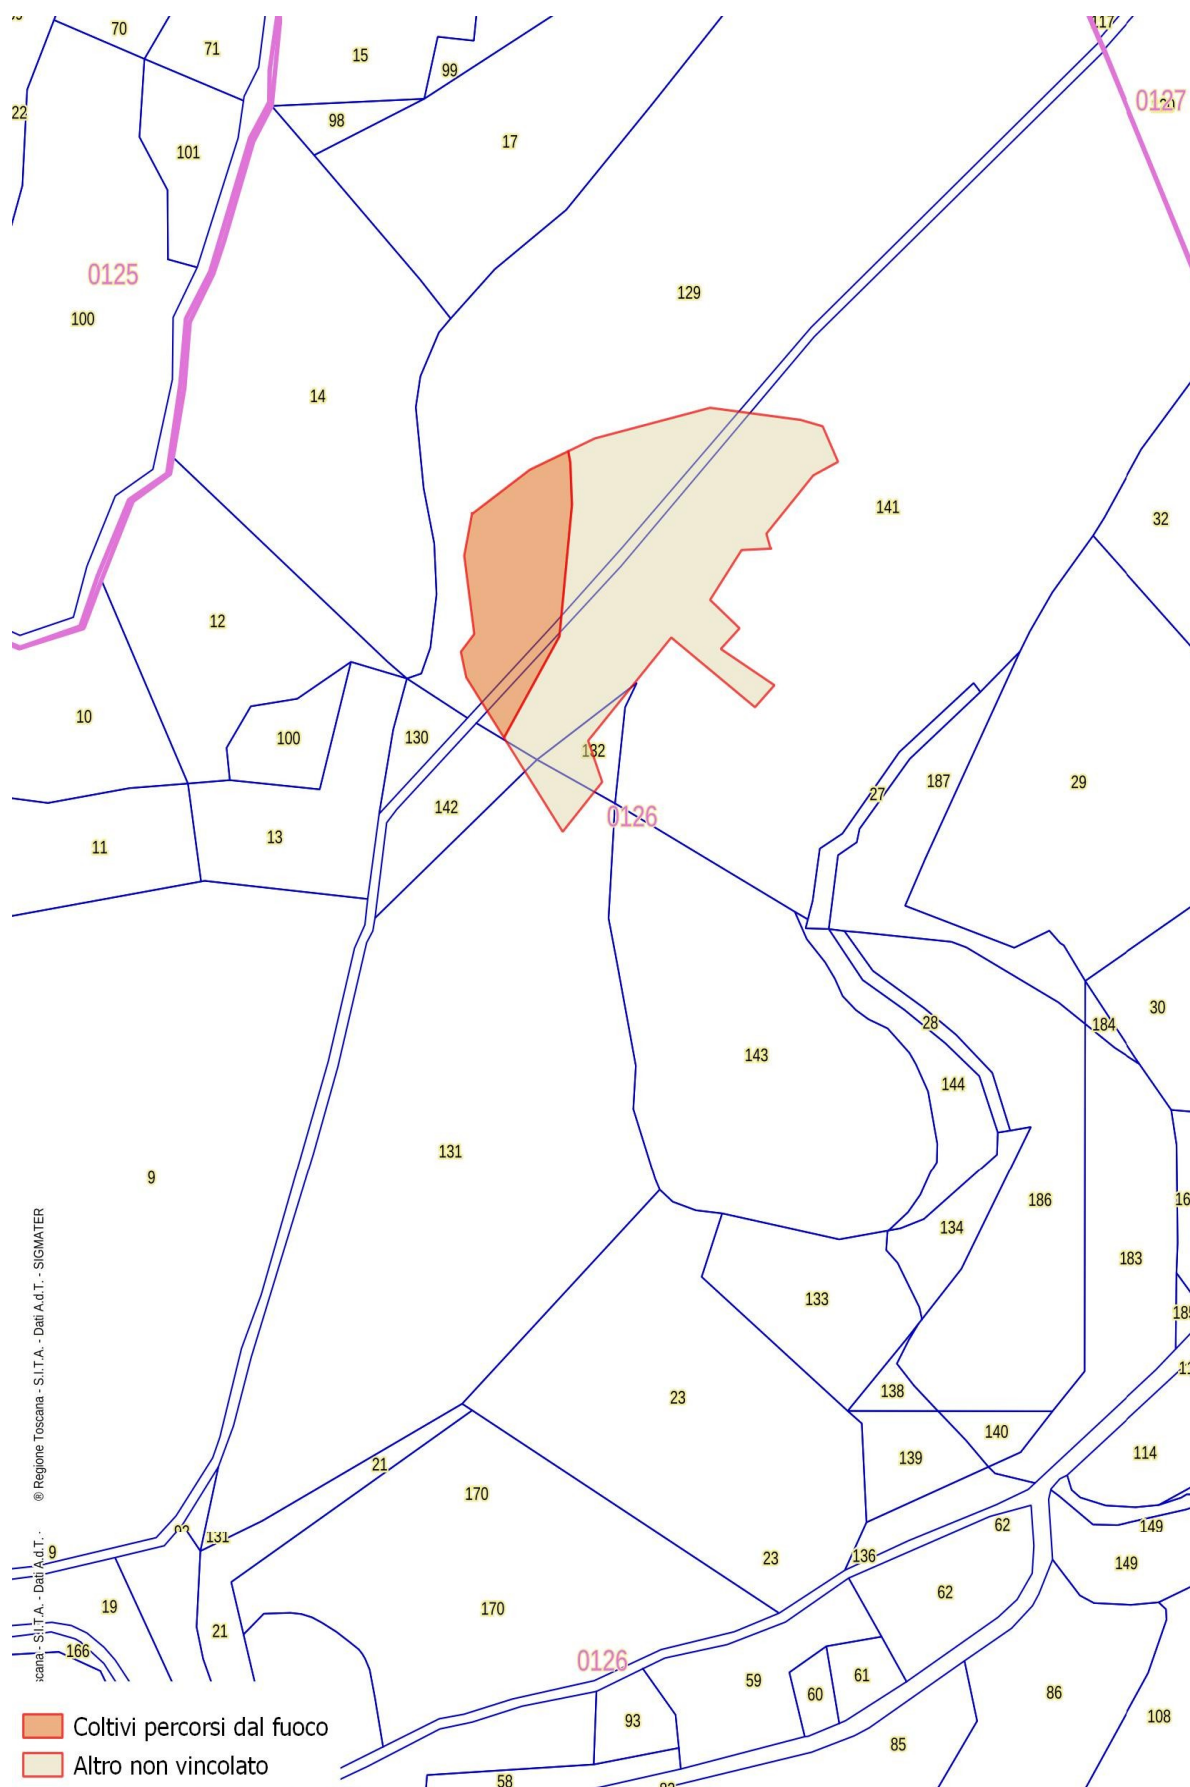


Figura 20: Fascicolo territoriale 3-2008- Inquadramento su catasto- Scala 1:2000