



**COMUNE DI SAN GIMIGNANO**

Provincia di Siena

**CATASTO COMUNALE DEI BOSCHI E DEI  
PASCOLI PERCORSI DA FUOCO**

(L. 353/2000 E L.R. N. 39/2000)

**Anno 2024**



**COMUNE DI SAN GIMIGNANO**

Provincia di Siena

**Sezione 1**

**INCENDI 2023**



# COMUNE DI SAN GIMIGNANO

Provincia di Siena

## Catasto incendi boschivi

**OGGETTO: L.R. N° 39/2000 e ss. mm. ed ii. - Catasto incendi boschivi**

**Fascicolo territoriale n.01-2023**

Incendio ricadente nel comune di SAN GIMIGNANO- Località: **LA CATENA**

Data inizio incendio: <b>12/03/2023</b>		Data fine incendio: <b>12/03/2023</b>	
Grado di pericolosità della zona (secondo il piano regionale antincendio)	Media	Vincoli o area protetta	Idrogeologico( RD 3267/1923); lett g)territori coperti da foreste e da boschi (art.142 D.Lgs.42/2004)
Superficie incendio (ha)	1,09	Superficie di coltivi entro 50 m	7981 mq
Causa presunta			

<b>Specie</b>	<b>Superficie (ha)</b>
Querceti rovere-farnia (ceduo)	1,09

<b>Orografia</b>	<b>Esposizione</b>	<b>Pendenza</b>	<b>Precedenti incendi</b>
Fino a 500 mt - Collina	Sud Est	Fino al 20%	no

Fascicolo Territoriale n. 01 - 2023 Legge regione Toscana n°39 del 21 marzo 2000 e successive modificazione ed integrazioni, concernenti la gestione del catasto dei boschi percorsi dal fuoco e dei pascoli percorsi dal fuoco situati entro 50 metri da tali boschi.



# COMUNE DI SAN GIMIGNANO

Provincia di Siena

## Scadenze divieti vigenti sull'area

Divieto ex Art.76 Comma 4/a: scade il 16/04/2033

Divieto ex Art.76 Comma 4/b: scade il 16/04/2028

Divieto ex Art.76 Comma 5/a: scade il 16/04/2038

Divieto ex Art.76 Comma 5/b: scade il 16/04/2033

Divieto ex Art.76 Comma 6: scade il 16/04/2038

Divieto ex Art.76 Comma 7: scade il 16/04/2028

## Elenco particelle catastali percorse dal fuoco

Comune	Foglio	Particella	Area Percorsa (mq)	Area Totale (mq)
SAN GIMIGNANO	80	41	10946,55	51927,14

## Elenco particelle catastali interessate dai divieti

Comune	Foglio	Particella	Area Interessata (mq)	Divieti (L.R. n. 39/2000)
SAN GIMIGNANO	80	41	10946,55	Art. 76 comma 4 lett. a), lett. b) Art. 76 comma 5 lett. a), lett. b) Art. 76 comma 6 Art. 76 comma 7

## Elenco proprietari Fascicolo territoriale n. 01- 2023

Denominazione	C.F./P.I.	Indirizzo
		CHALET VUT HUT CH. DE LA PLEYEUSE 8 VERBIER (SVIZZERA)


### Note

I dati e le informazioni utilizzati sono stati forniti dai Carabinieri Forestali- Gruppo di Siena con protocollo 5384/24



# COMUNE DI SAN GIMIGNANO


Provincia di Siena

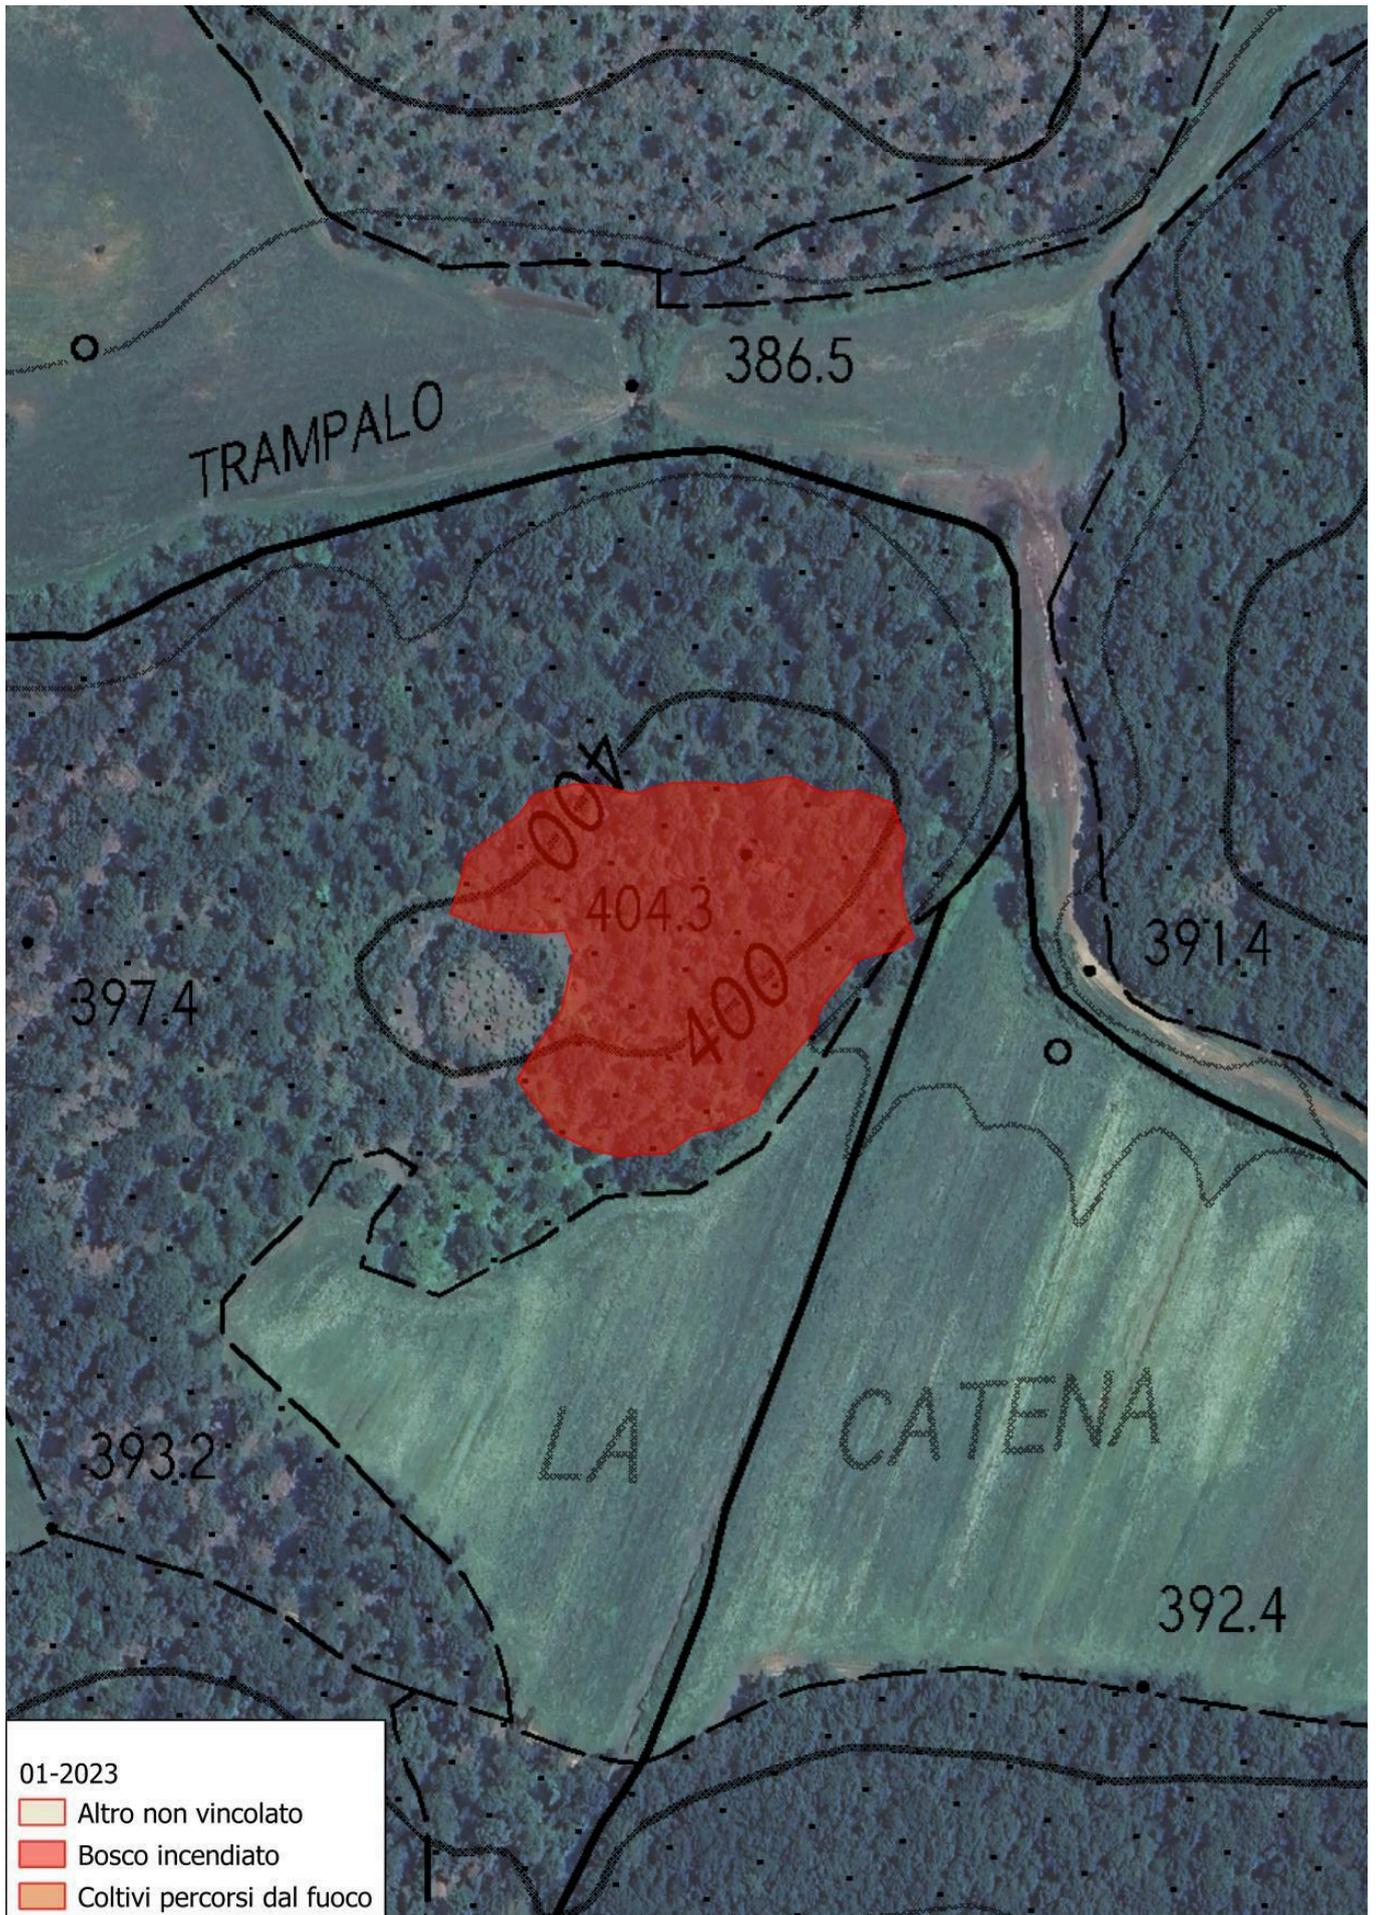



# COMUNE DI SAN GIMIGNANO

Provincia di Siena

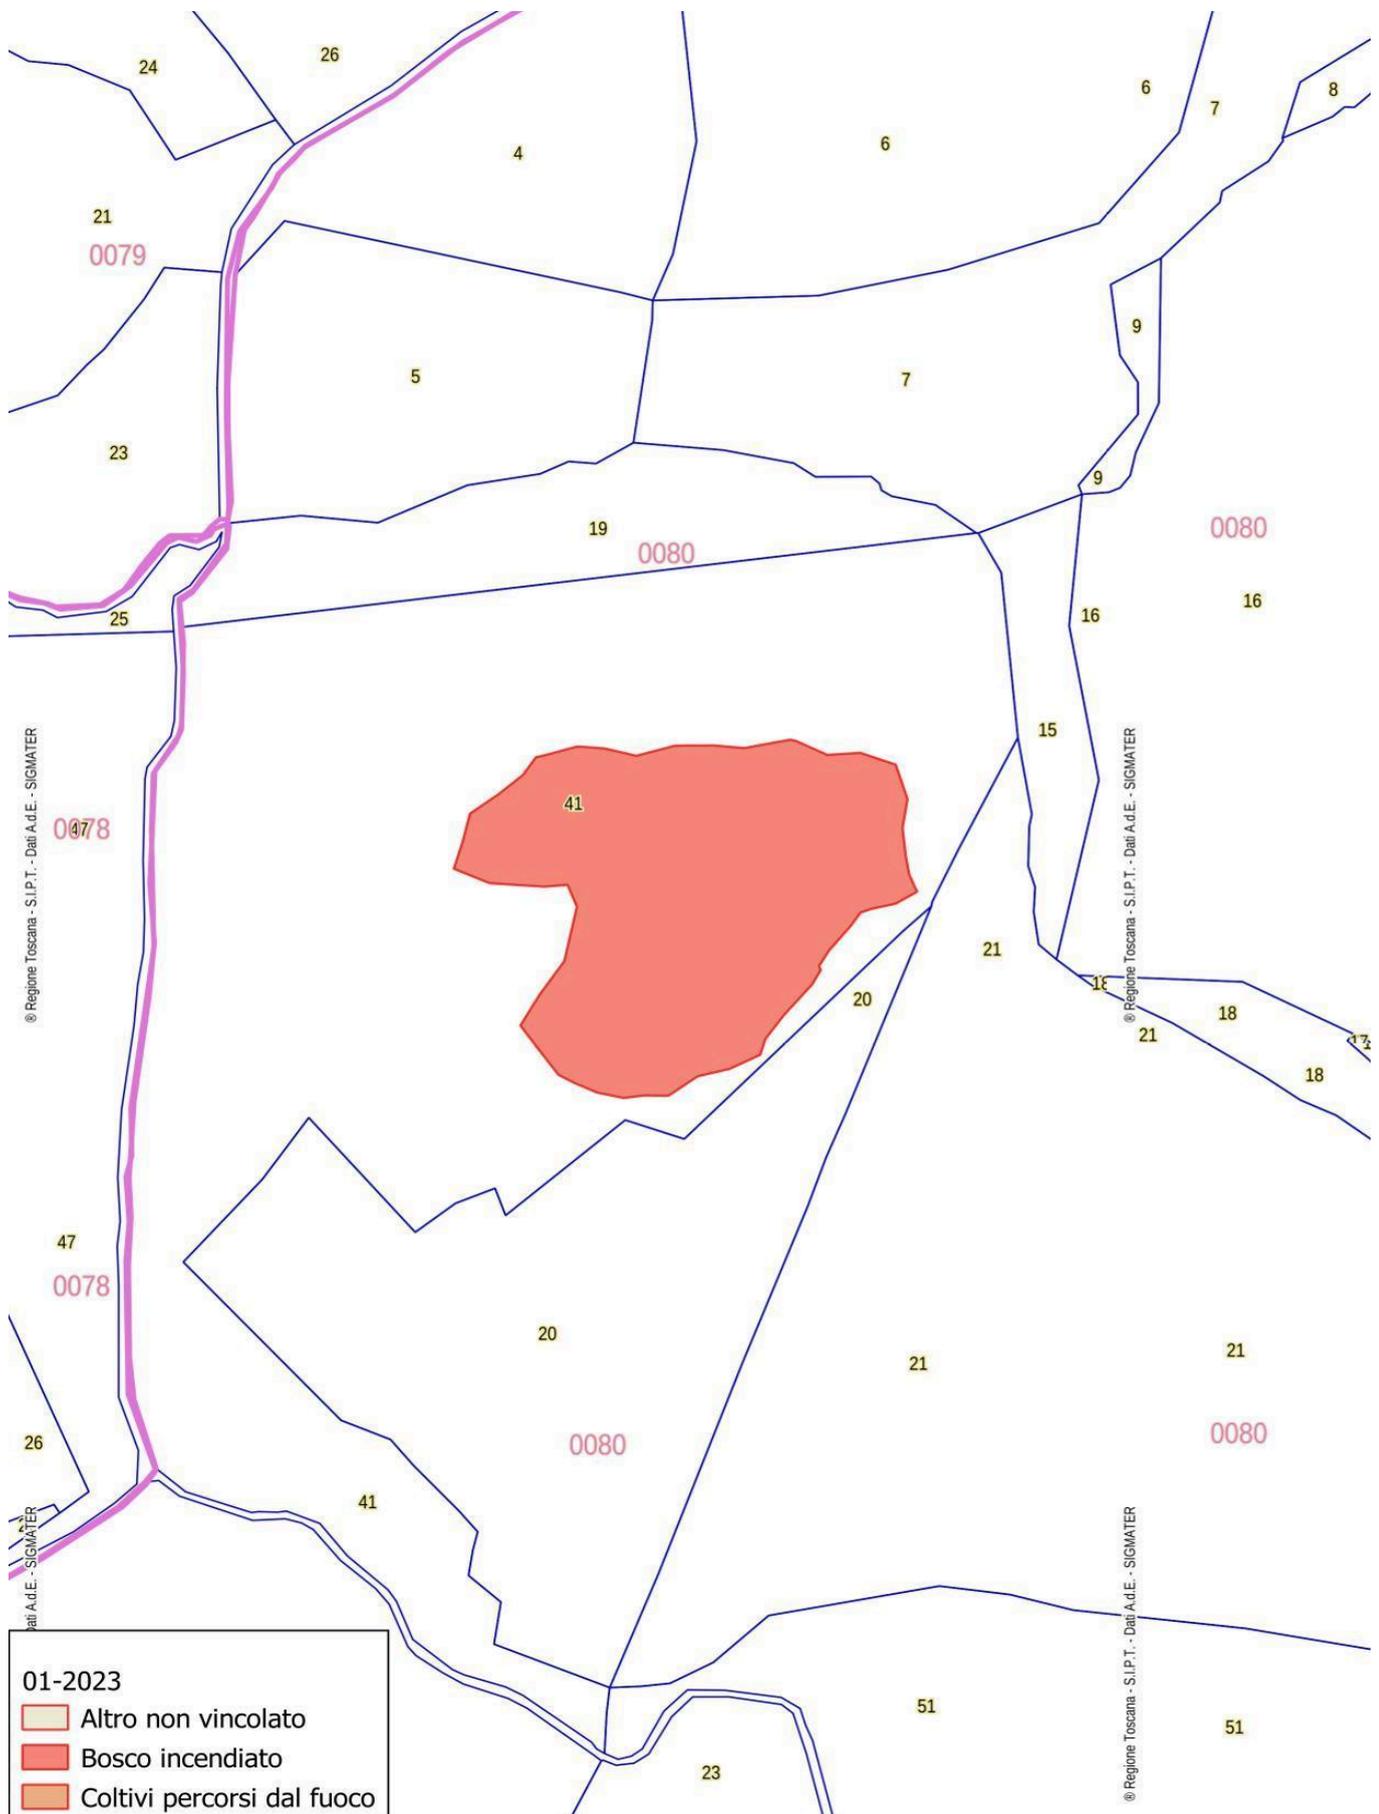



**COMUNE DI SAN GIMIGNANO**

Provincia di Siena

## **Sezione 2**

# **INCENDI ANNUALITÀ PRECEDENTI**

**Riepilogo scadenze divieti  
vigenti**



# COMUNE DI SAN GIMIGNANO

Provincia di Siena

## Catasto incendi boschivi

**OGGETTO: L.R. N° 39/2000 e ss. mm. ed ii. - Catasto incendi boschivi**

**Fascicolo territoriale n.01-2022**

Incendio ricadente nel comune di SAN GIMIGNANO- Località: **PIAN DI SALA**

Data inizio incendio: <b>16/04/2022</b>		Data fine incendio: <b>16/04/2022</b>	
Grado di pericolosità della zona (secondo il piano regionale antincendio)	Media	Vincoli o area protetta	Idrogeologico( RD 3267/1923); lett g)territori coperti da foreste e da boschi (art.142 D.Lgs.42/2004) lett f)parchi, riserve e parchi naturali (art.142 D.Lgs.42/2004)
Superficie incendio (ha)	6,86	Superficie di coltivi entro 50 m	3,64
Causa presunta			

Specie	Superficie (ha)
Cerrete, boschi farnetto (ceduo)	3,22

Orografia	Esposizione	Pendenza	Precedenti incendi
Fino a 500 mt - Collina	Sud Est	Fino al 20%	no

Fascicolo Territoriale n. 01 - 2022 Legge regione Toscana n°39 del 21 marzo 2000 e successive modificazione ed integrazioni, concernenti la gestione del catasto dei boschi percorsi dal fuoco e dei pascoli percorsi dal fuoco situati entro 50 metri da tali boschi.



# COMUNE DI SAN GIMIGNANO

Provincia di Siena

## Scadenze divieti vigenti sull'area

**Divieto ex Art.76 Comma 4/a: scade il 16/04/2032**

**Divieto ex Art.76 Comma 4/b: scade il 16/04/2027**

**Divieto ex Art.76 Comma 5/a: scade il 16/04/2037**

**Divieto ex Art.76 Comma 5/b: scade il 16/04/2042**

**Divieto ex Art.76 Comma 6: scade il 16/04/2037**

**Divieto ex Art.76 Comma 7: scade il 16/04/2037**

## Elenco particelle catastali interessate dei divieti

<b>Comune</b>	<b>Foglio</b>	<b>Particella</b>	<b>Area Percorsa (mq)</b>	<b>Area Totale (mq)</b>
SAN GIMIGNANO	80	2	50,68	38013,05
SAN GIMIGNANO	80	12	2868,58	3647,18
SAN GIMIGNANO	80	13	857,18	857,18
SAN GIMIGNANO	80	16	25106,46	101111,77
SAN GIMIGNANO	80	38	7271,79	8927,25
SAN GIMIGNANO	80	42	0,09	4907,80
SAN GIMIGNANO	80	43	3328,93	3930,89
SAN GIMIGNANO	80	45	28445,29	31123,61
SAN GIMIGNANO	81	15	25,55	163124,00
SAN GIMIGNANO	81	17	129,54	21387,00



# COMUNE DI SAN GIMIGNANO

Provincia di Siena

## Elenco proprietari Fascicolo territoriale n. 01- 2022

Denominazione	C.F./P.I.	Indirizzo
[REDACTED]	[REDACTED]	
[REDACTED]	[REDACTED]	
[REDACTED]	[REDACTED]	


### Note

I dati e le informazioni utilizzati sono stati forniti dai Carabinieri Forestali- Gruppo di Siena con protocollo 1357/22 e 1371/22



# COMUNE DI SAN GIMIGNANO


Provincia di Siena

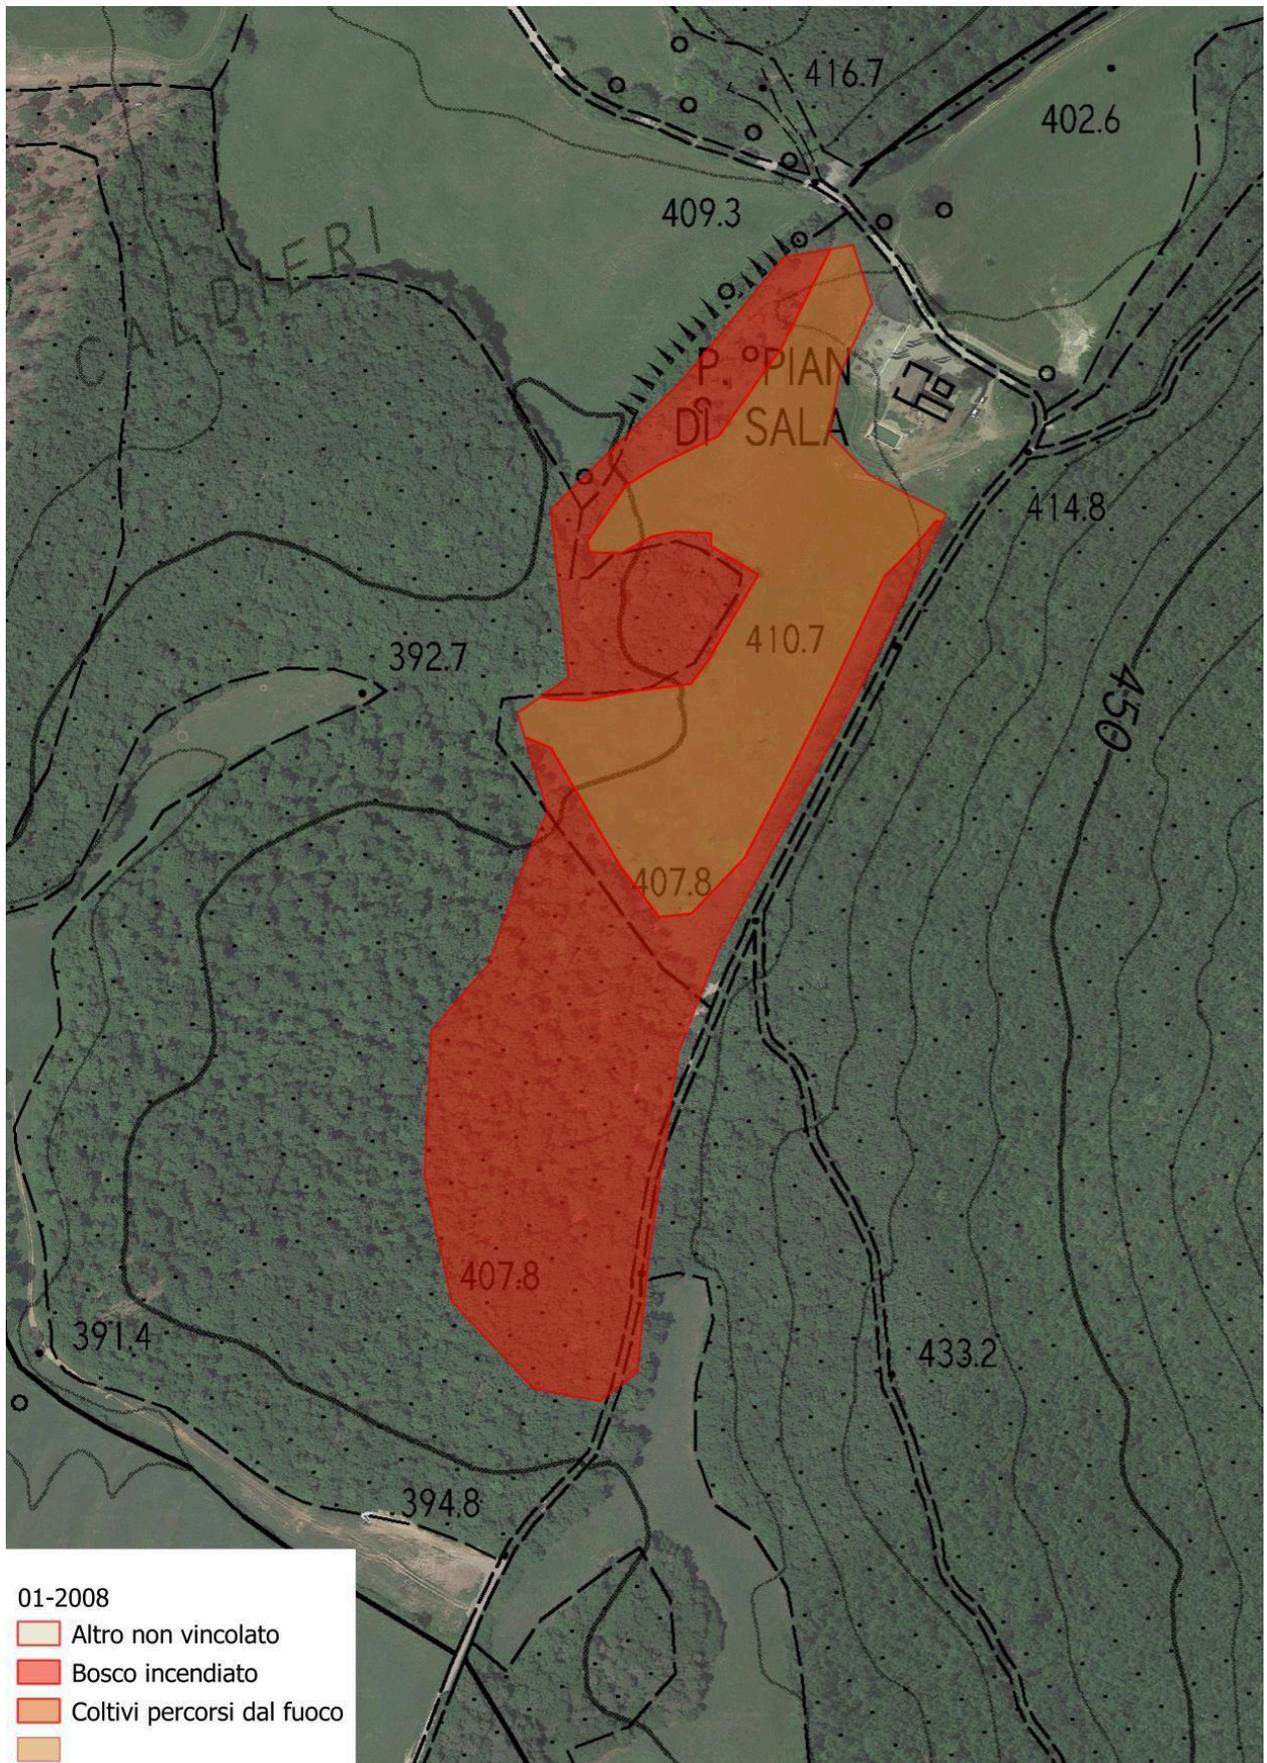



# COMUNE DI SAN GIMIGNANO

Provincia di Siena

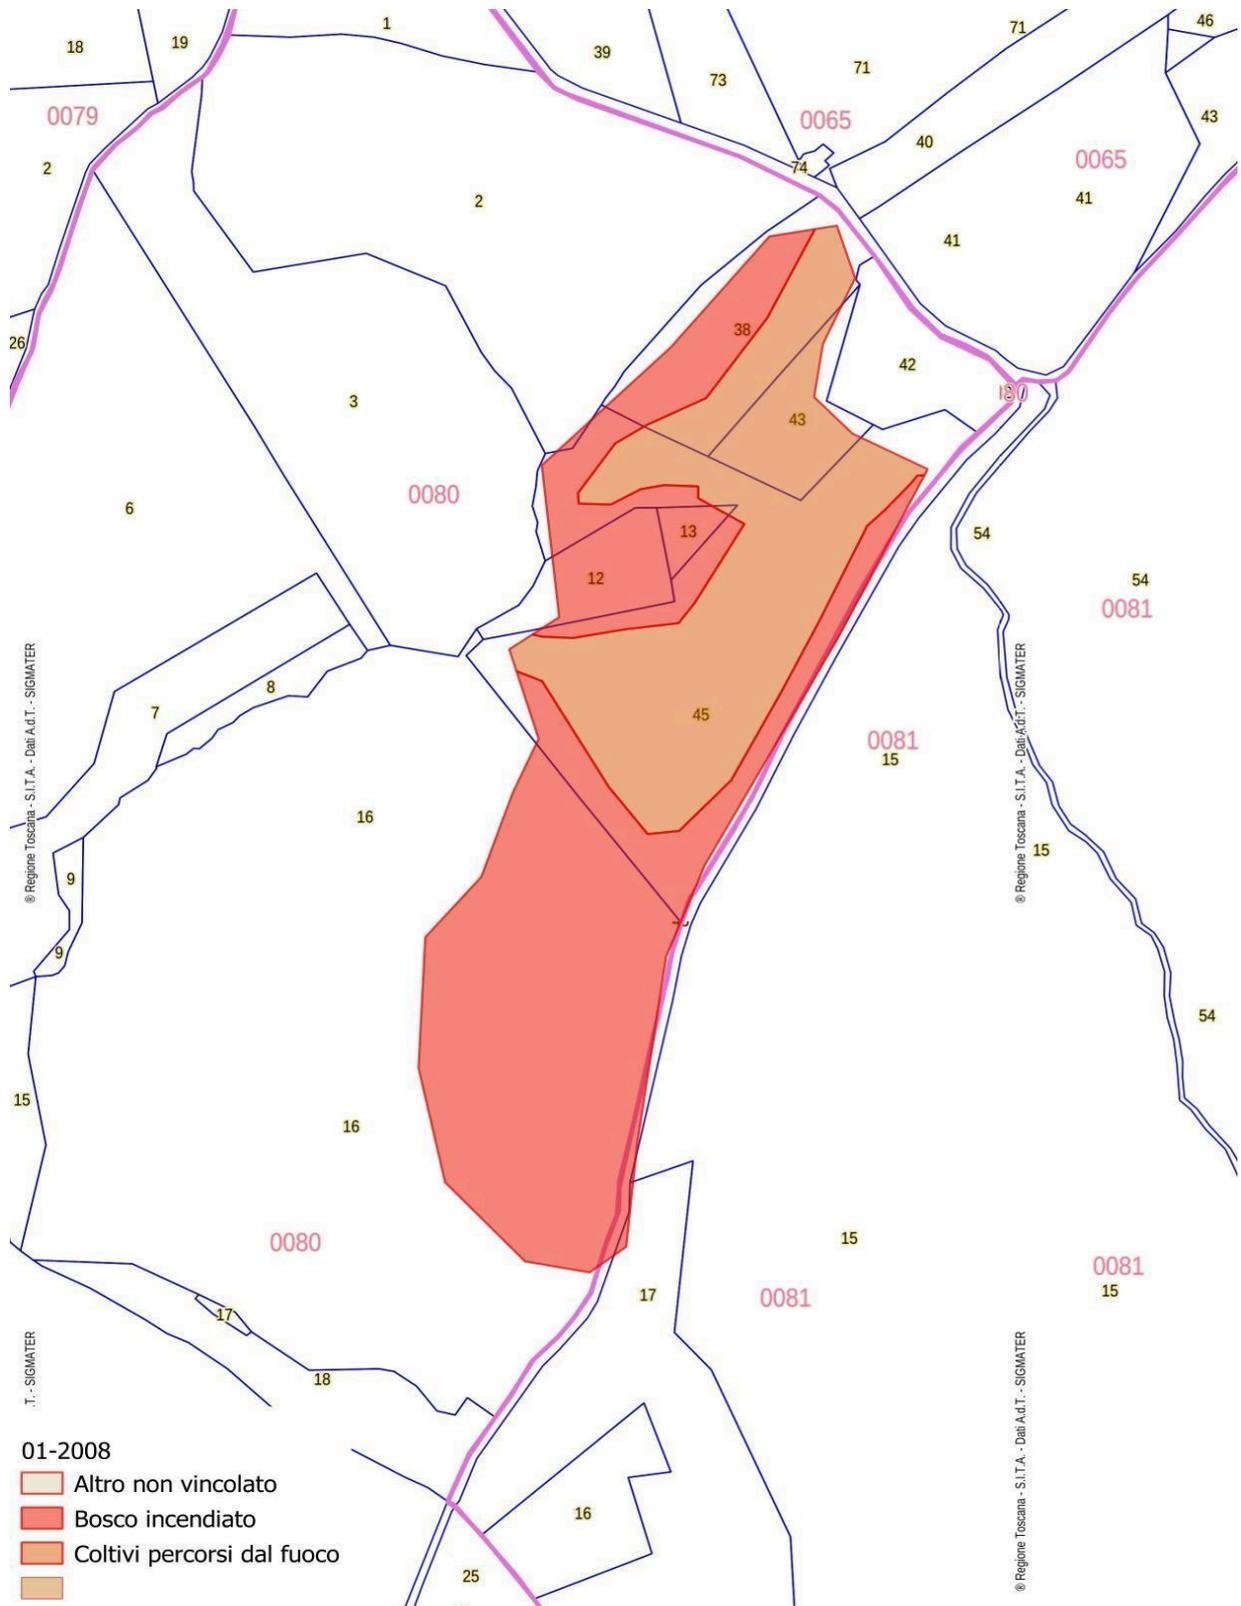



# COMUNE DI SAN GIMIGNANO

Provincia di Siena

**OGGETTO: L.R. N° 39/2000 e ss. mm. ed ii. - Catasto incendi boschivi**

**Fascicolo territoriale n.02-2022**

Incendio ricadente nel comune di SAN GIMIGNANO- Località:**Ranza**

Data inizio incendio: <b>20/07/2022</b>		Data fine incendio: <b>28/08/2018</b>	
Grado di pericolosità della zona (secondo il piano regionale antincendio)	Media	Vincoli o area protetta	- Idrogeologico ( RD 3267/1923); - lett g)territori coperti da foreste e da boschi (art.142 D.Lgs.42/2004)
Causa presunta			

<b>Specie</b>	<b>Superficie (ha)</b>
Querceti rovere-farnia (ceduo)	0,436

Orografia	Esposizione	Pendenza	Precedenti incendi
Fino a 500 mt- Collina	38,7° N/E(22,5-67,5)	Fino al 20%	no

Fascicolo Territoriale n. 02 - 2022 Legge Regione Toscana n°39 del 21 marzo 2000 e successive modificazione ed integrazioni, concernenti la gestione del catasto dei boschi percorsi dal fuoco e dei pascoli percorsi dal fuoco situati entro 50 metri da tali boschi.

### Scadenze divieti vigenti sull'area

**Divieto ex Art.76 Comma 4/a: scade il 20/07/2032**

**Divieto ex Art.76 Comma 4/b: scade il 20/07/2027**

**Divieto ex Art.76 Comma 5/a: scade il 20/07/2037**

**Divieto ex Art.76 Comma 5/b: scade il 20/07/2042**

**Divieto ex Art.76 Comma 6: scade il 20/07/2037**

**Divieto ex Art.76 Comma 7: scade il 20/07/2037**



# COMUNE DI SAN GIMIGNANO

Provincia di Siena

## Elenco particelle catastali interessate dei divieti

Comune	Foglio	Particella	Area percorsa (mq)	Area totale (mq)
SAN GIMIGNANO	148	12	2281,52	106997,11
SAN GIMIGNANO	148	15	1707,92	487292,69
SAN GIMIGNANO	148	106	377,70	24117,59

## Elenco proprietari Fascicolo territoriale n. 01- 2018

Denominazione	C.F./P.I.
[REDACTED]	[REDACTED]


### Note

I dati e le informazioni utilizzati sono stati forniti dai Carabinieri Forestali- Gruppo di Siena con protocollo 1357/22 e 1371/22



# COMUNE DI SAN GIMIGNANO

Provincia di Siena

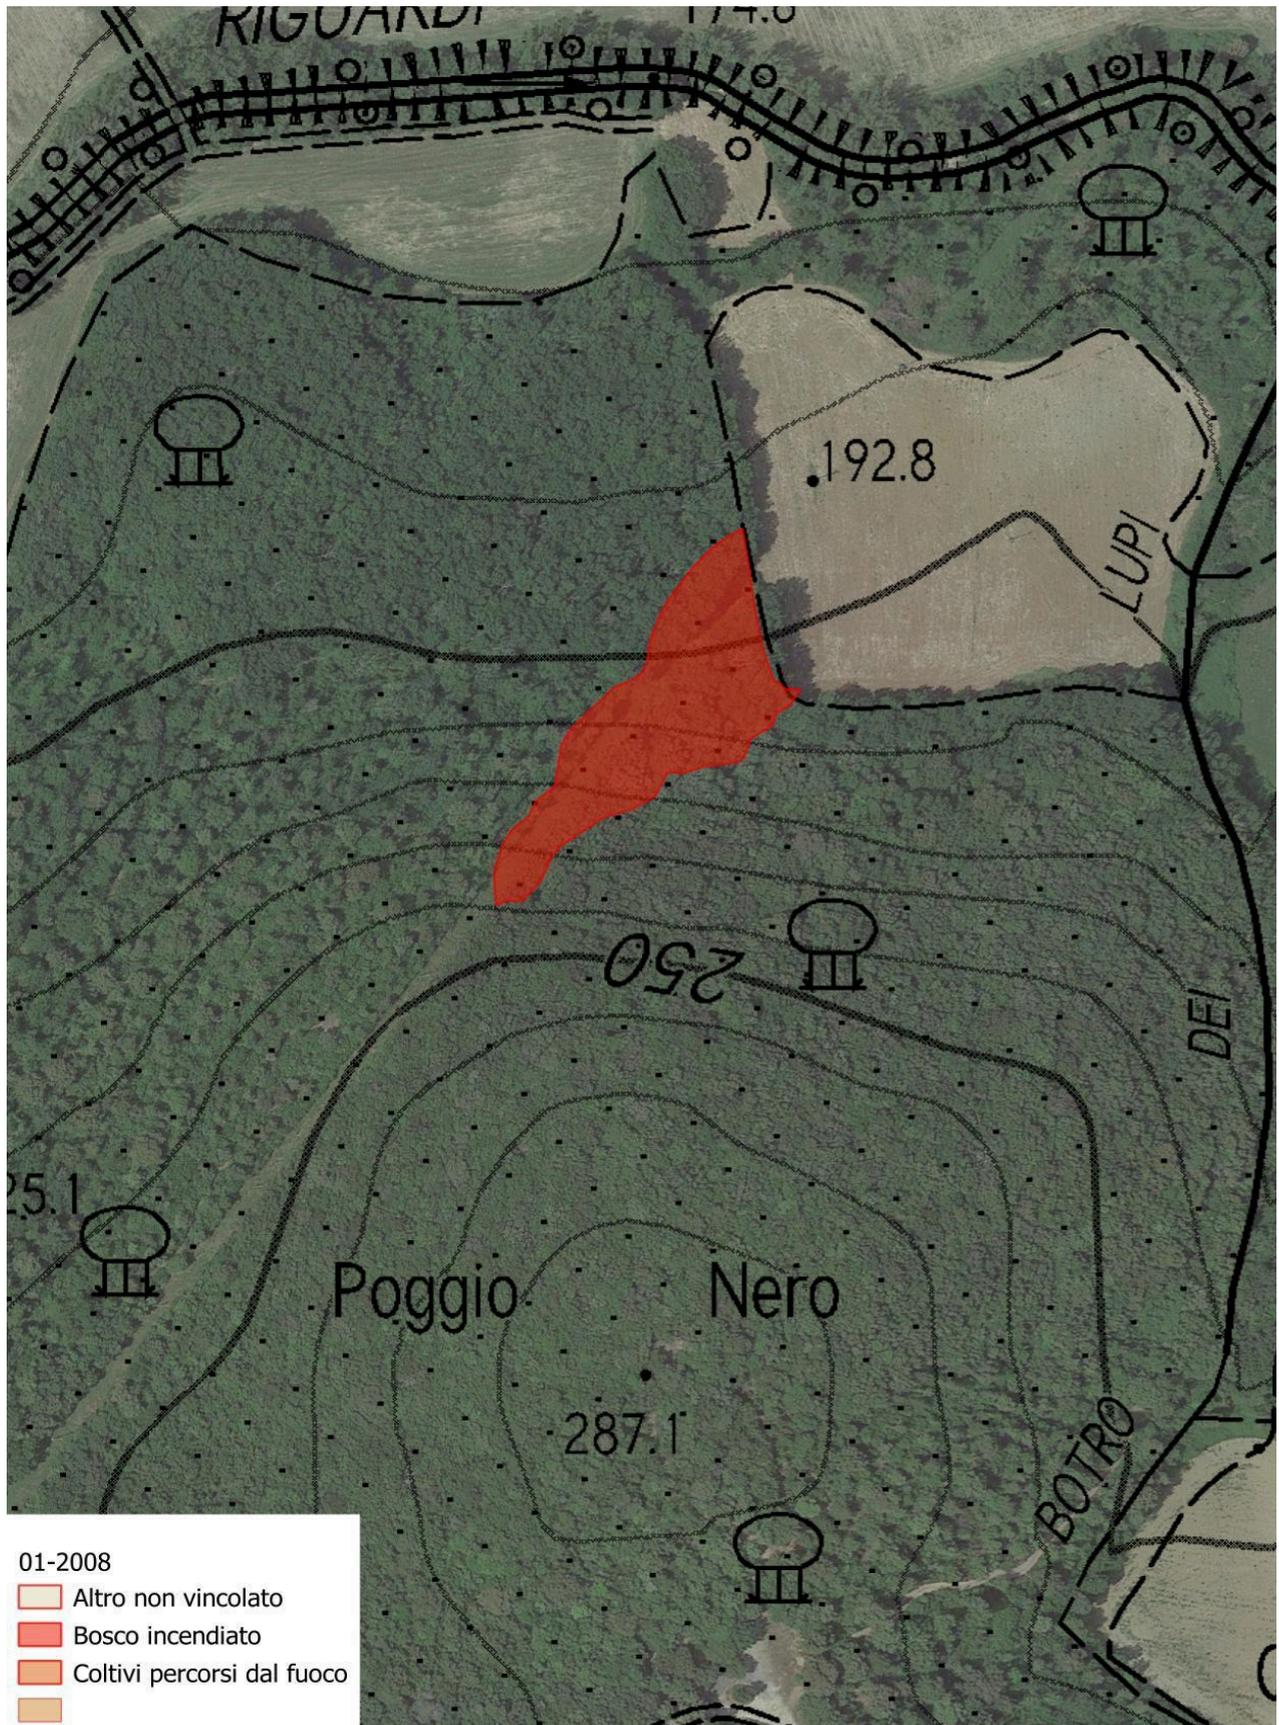





# COMUNE DI SAN GIMIGNANO

Provincia di Siena

**OGGETTO: L.R. N° 39/2000 e ss. mm. ed ii. - Catasto incendi boschivi**

**Fascicolo territoriale n.03-2022**

Incendio ricadente nel comune di SAN GIMIGNANO- Località:**Villuzza**

Data inizio incendio: <b>21/07/2022</b>		Data fine incendio: <b>21/07/2022</b>	
Grado di pericolosità della zona (secondo il piano regionale antincendio)	Media	Vincoli o area protetta	- Zona H; - lett g)territori coperti da foreste e da boschi (art.142 D.Lgs.42/2004)
Superficie incendio (ha)	0,8685	Superficie di coltivi entro 50 m	0,5836
Causa presunta			

Specie	Superficie (ha)
Boschi igrofilii	8,282

Orografia	Esposizione	Pendenza	Precedenti incendi
Fino a 500 mt- Collina	Est	Fino al 20%	0-5 anni

Fascicolo Territoriale n. 03 - 2022 Legge regione Toscana n°39 del 21 marzo 2000 e successive modificazione ed integrazioni, concernenti la gestione del catasto dei boschi percorsi dal fuoco e dei pascoli percorsi dal fuoco situati entro 50 metri da tali boschi.

### Scadenze divieti vigenti sull'area

**Divieto ex Art.76 Comma 4/a: scade il 21/07/2032**

**Divieto ex Art.76 Comma 4/b: scade il 21/07/2027**

**Divieto ex Art.76 Comma 5/a: scade il 21/07/2037**

**Divieto ex Art.76 Comma 5/b: scade il 21/07/2042**

**Divieto ex Art.76 Comma 6: scade il 21/07/2037**

**Divieto ex Art.76 Comma 7: scade il 21/07/2037**



# COMUNE DI SAN GIMIGNANO

Provincia di Siena

## Elenco particelle catastali interessate dei divieti

Comune	Foglio	Particella	Area Percorsa (mq)	Area Totale (mq)
SAN GIMIGNANO	37	40	272,49	64602,28
SAN GIMIGNANO	37	85	0,02	31,88
SAN GIMIGNANO	37	86	0,36	77,31
SAN GIMIGNANO	37	89	1273,40	2715,73
SAN GIMIGNANO	37	90	2023,64	2034,75
SAN GIMIGNANO	37	91	142,09	142,09
SAN GIMIGNANO	37	96	411,26	638,38
SAN GIMIGNANO	49	5	64,96	177722
SAN GIMIGNANO	60	18	1,27	95,24
SAN GIMIGNANO	60	20	409,84	4648,66
SAN GIMIGNANO	60	142	46,78	2397,37
SAN GIMIGNANO	60	143	164,02	202,03
SAN GIMIGNANO	60	281	2281,75	10379,14
SAN GIMIGNANO	60	297	3,96	58500,50



# COMUNE DI SAN GIMIGNANO

Provincia di Siena

## Elenco proprietari Fascicolo territoriale n. 03- 2022

Denominazione	C.F./P.I.
[REDACTED]	[REDACTED]

### Note


I dati e le informazioni utilizzati sono stati forniti dai Carabinieri Forestali- Gruppo di Siena con protocollo 1357/22 e 1371/22

---



# COMUNE DI SAN GIMIGNANO


Provincia di Siena

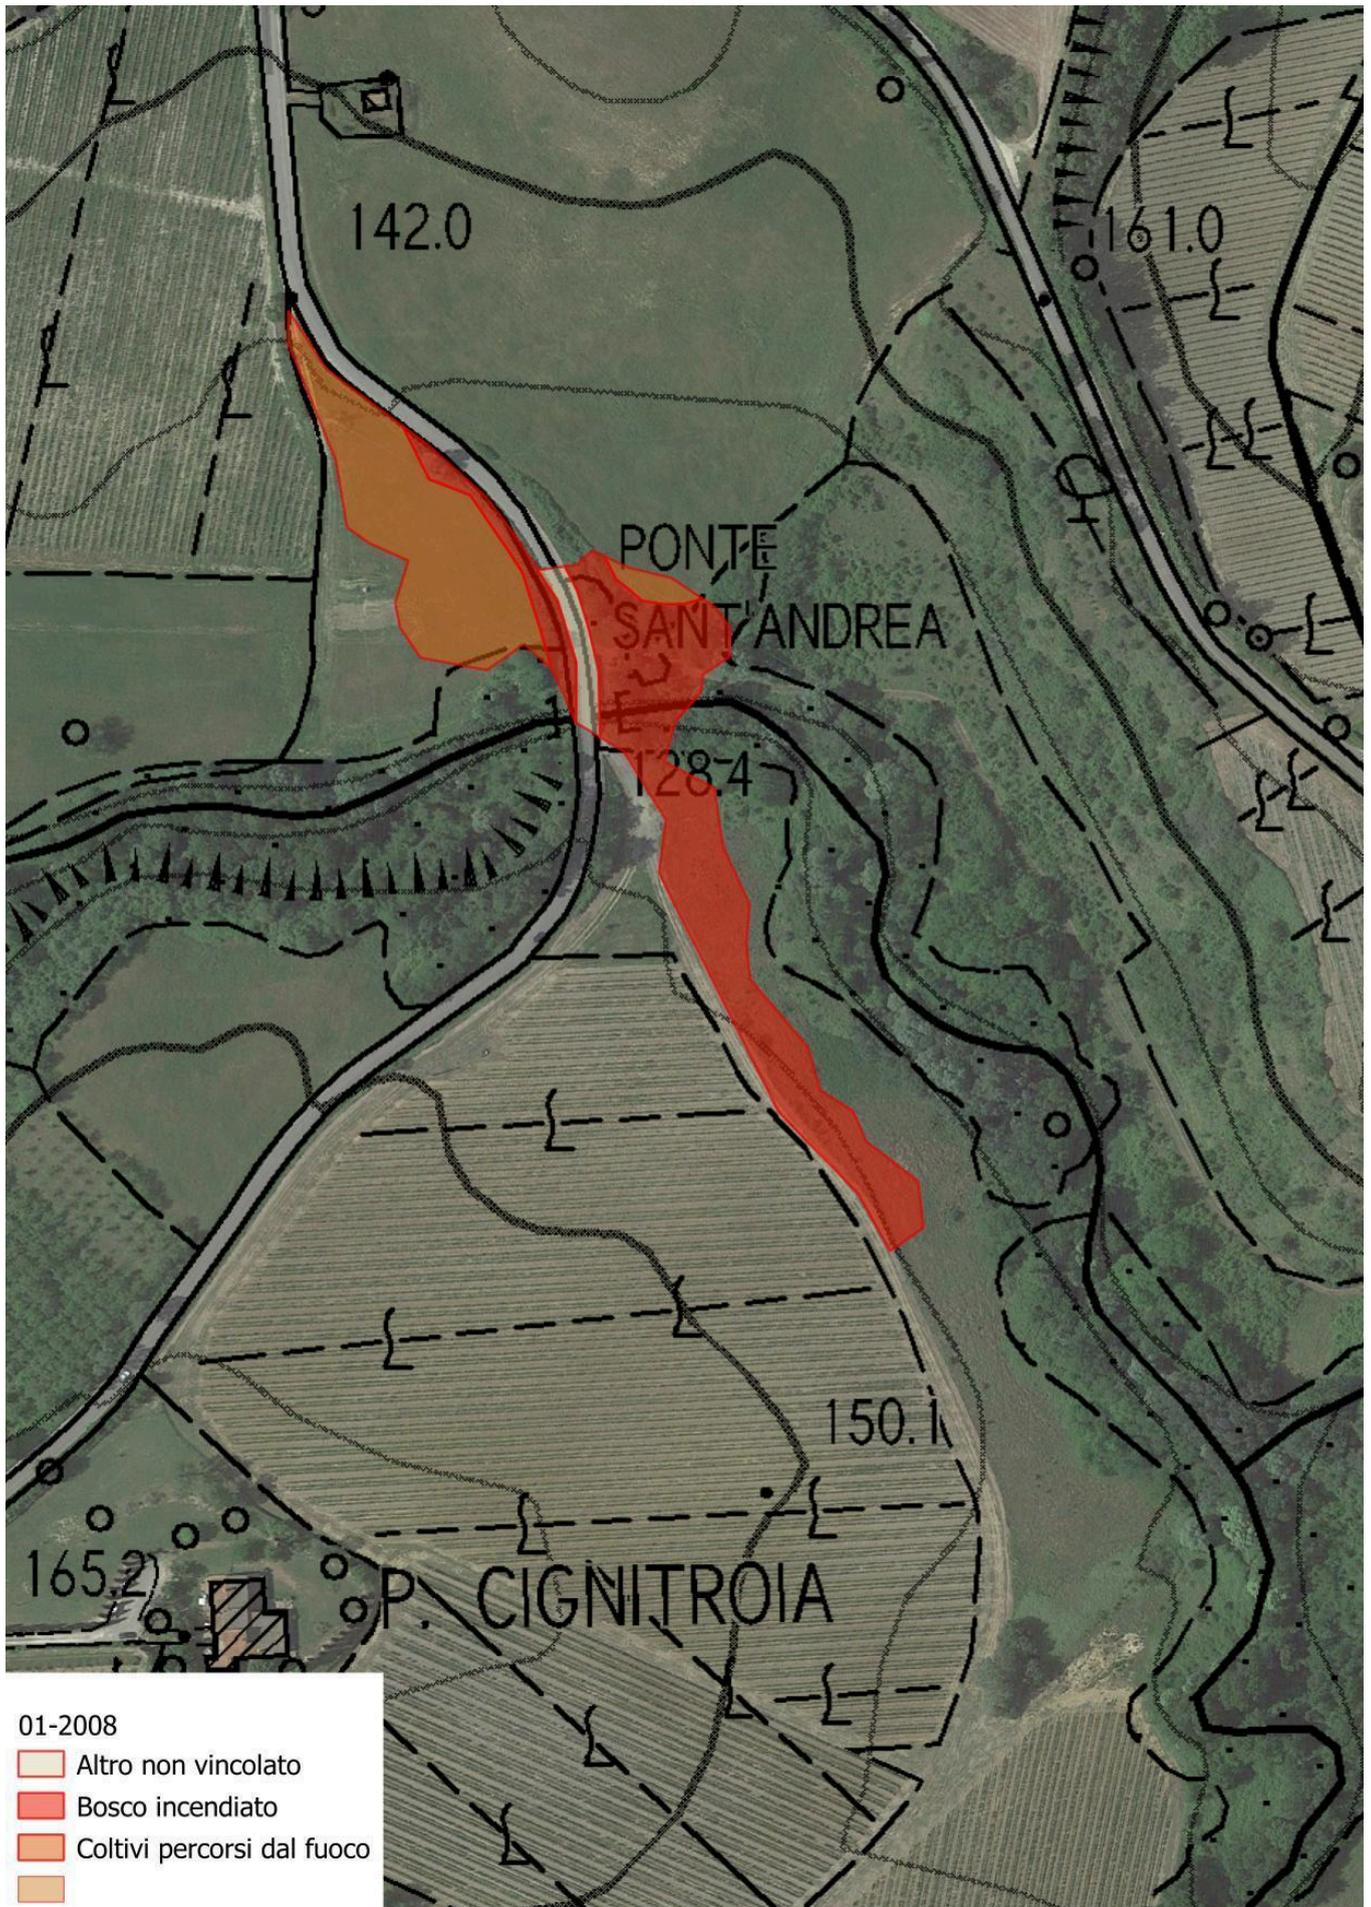



# COMUNE DI SAN GIMIGNANO

Provincia di Siena

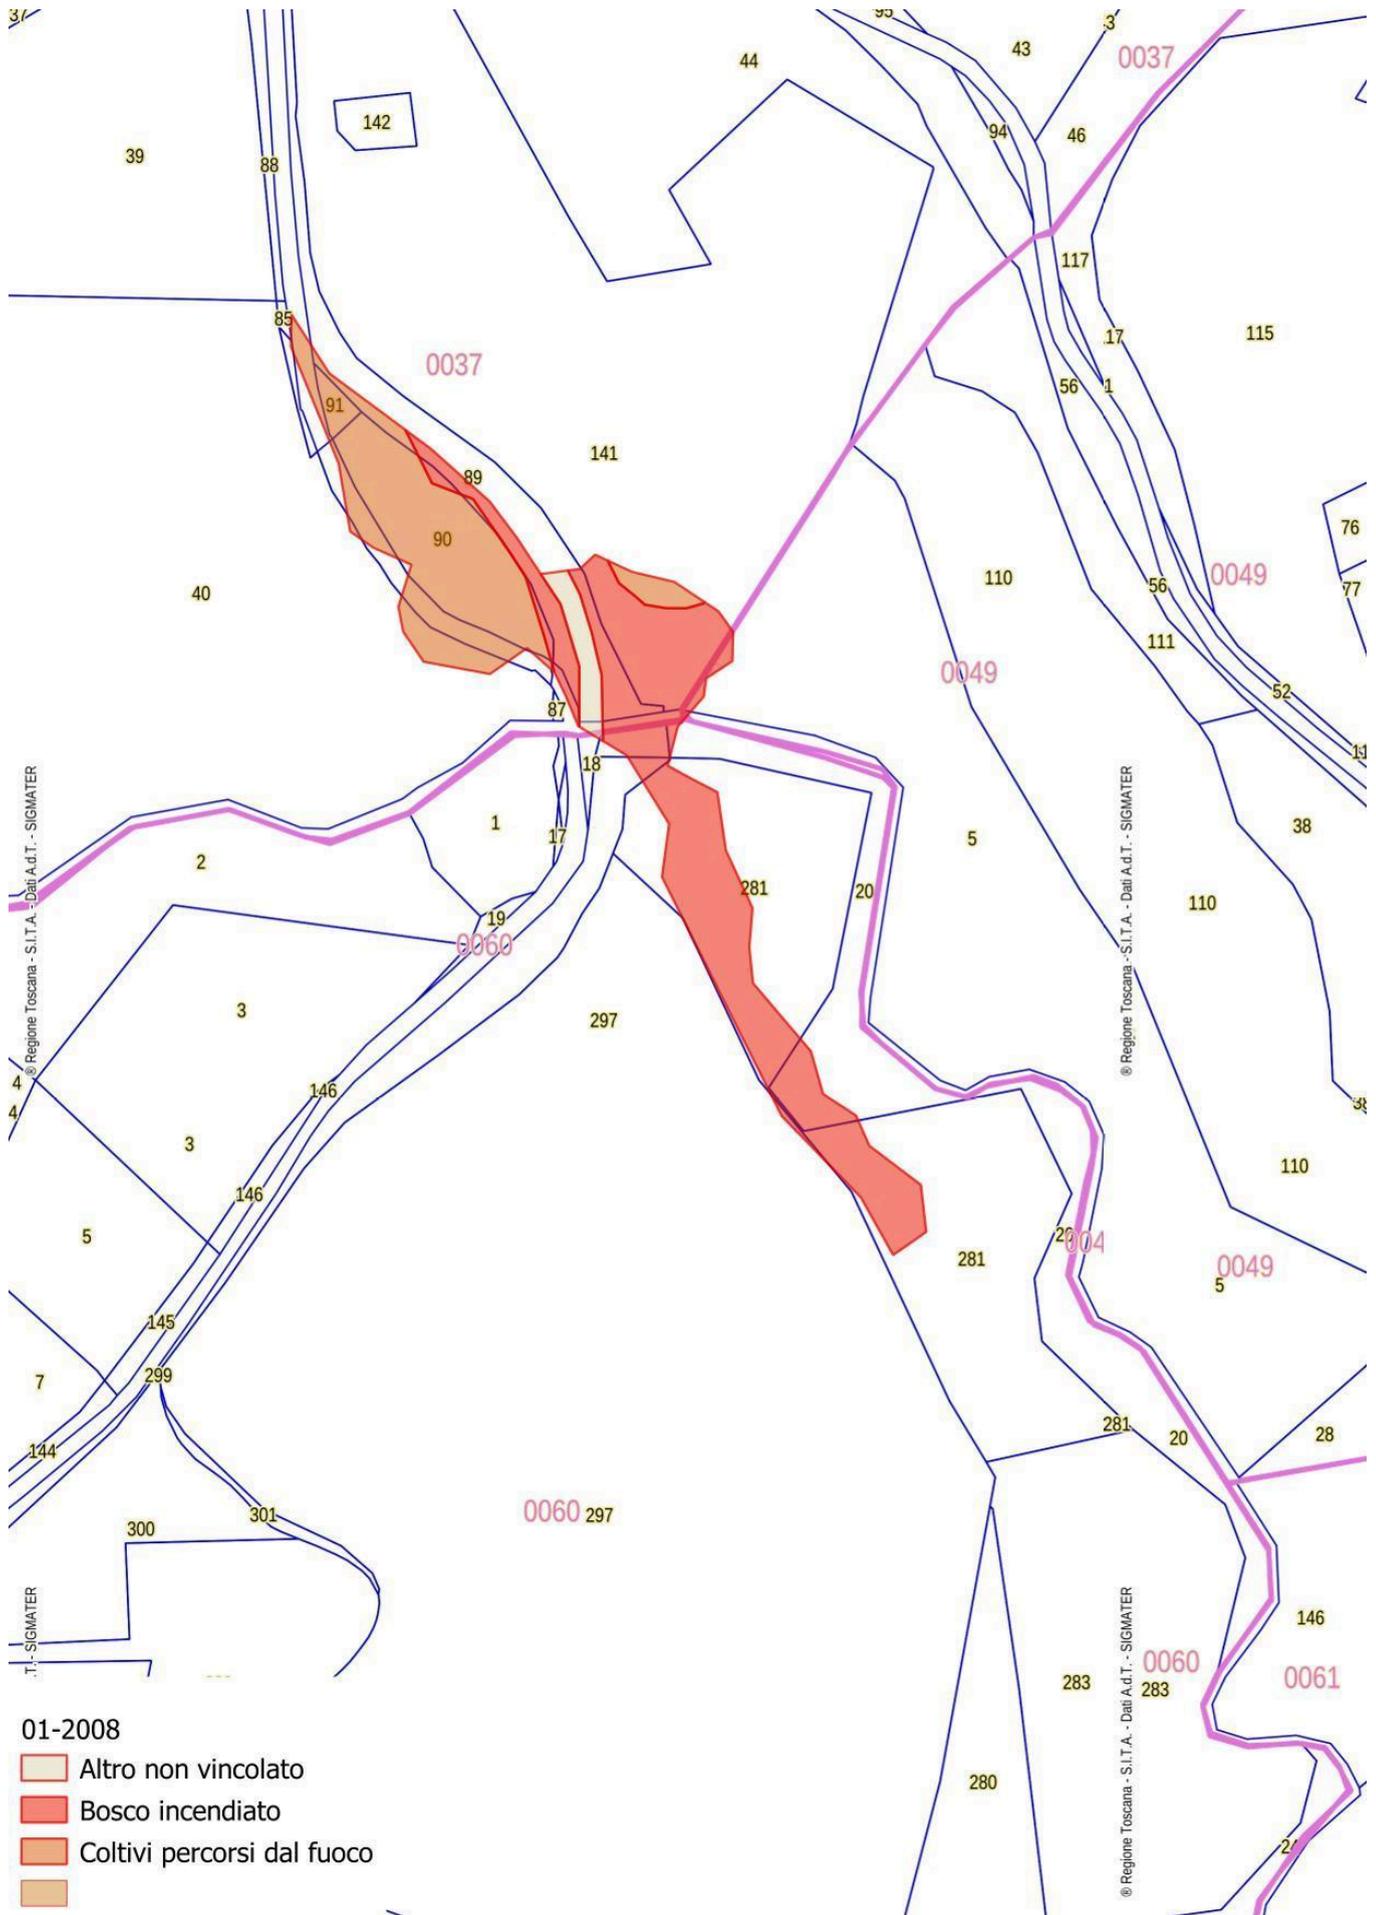



# COMUNE DI SAN GIMIGNANO

Provincia di Siena

**OGGETTO: L.R. N° 39/2000 e ss. mm. ed ii. - Catasto incendi boschivi**

**Fascicolo territoriale n.04-2022**

Incendio ricadente nel comune di SAN GIMIGNANO

Località: **ULIGNANO**

Data inizio incendio: <b>09/08/2022</b>		Data fine incendio: <b>09/08/2022</b>	
Grado di pericolosità della zona (secondo il piano regionale antincendio)	Media	Vincoli o area protetta	
Superficie incendio (ha)	0,1354	Superficie di coltivi entro 50 m	0,00
Causa presunta			

**Specie**

Altri boschi caducifogli

**Superficie (ha)**

0,1354

Orografia	Esposizione	Pendenza	Precedenti incendi
Fino a 500 mt	Nord Ovest	Fino al 20%	0-5 anni

Fascicolo Territoriale n. 01 - 2018 Legge regione Toscana n°39 del 21 marzo 2000 e successive modificazione ed integrazioni, concernenti la gestione del catasto dei boschi percorsi dal fuoco e dei pascoli percorsi dal fuoco situati entro 50 metri da tali boschi.

**Divieto ex Art.76 Comma 4/a: scade il 21/07/2032**

**Divieto ex Art.76 Comma 4/b: scade il 21/07/2027**

**Divieto ex Art.76 Comma 5/a: scade il 21/07/2037**

**Divieto ex Art.76 Comma 5/b: scade il 21/07/2042**

**Divieto ex Art.76 Comma 6: scade il 21/07/2037**

**Divieto ex Art.76 Comma 7: scade il 21/07/2037**



# COMUNE DI SAN GIMIGNANO

Provincia di Siena

## Elenco particelle catastali interessate dei divieti

Comune	Foglio	Particella	Area Percorsa (mq)	Area totale (mq)
SAN GIMIGNANO	39	47	528,28	2264,75
SAN GIMIGNANO	39	48	10,47	504,10
SAN GIMIGNANO	39	76	33,49	1838,69
SAN GIMIGNANO	39	148	0,57	9388,69
SAN GIMIGNANO	39	243	0,01	329,72
SAN GIMIGNANO	39	390	664,07	3111,18

## Elenco proprietari Fascicolo territoriale n. 04- 2022

Denominazione	C.F./P.I.
[REDACTED]	[REDACTED]

### Note

I dati e le informazioni utilizzati sono stati forniti dai Carabinieri Forestali- Gruppo di Siena con protocollo 1357/22 e 1371/22



# COMUNE DI SAN GIMIGNANO


Provincia di Siena





# COMUNE DI SAN GIMIGNANO

Provincia di Siena

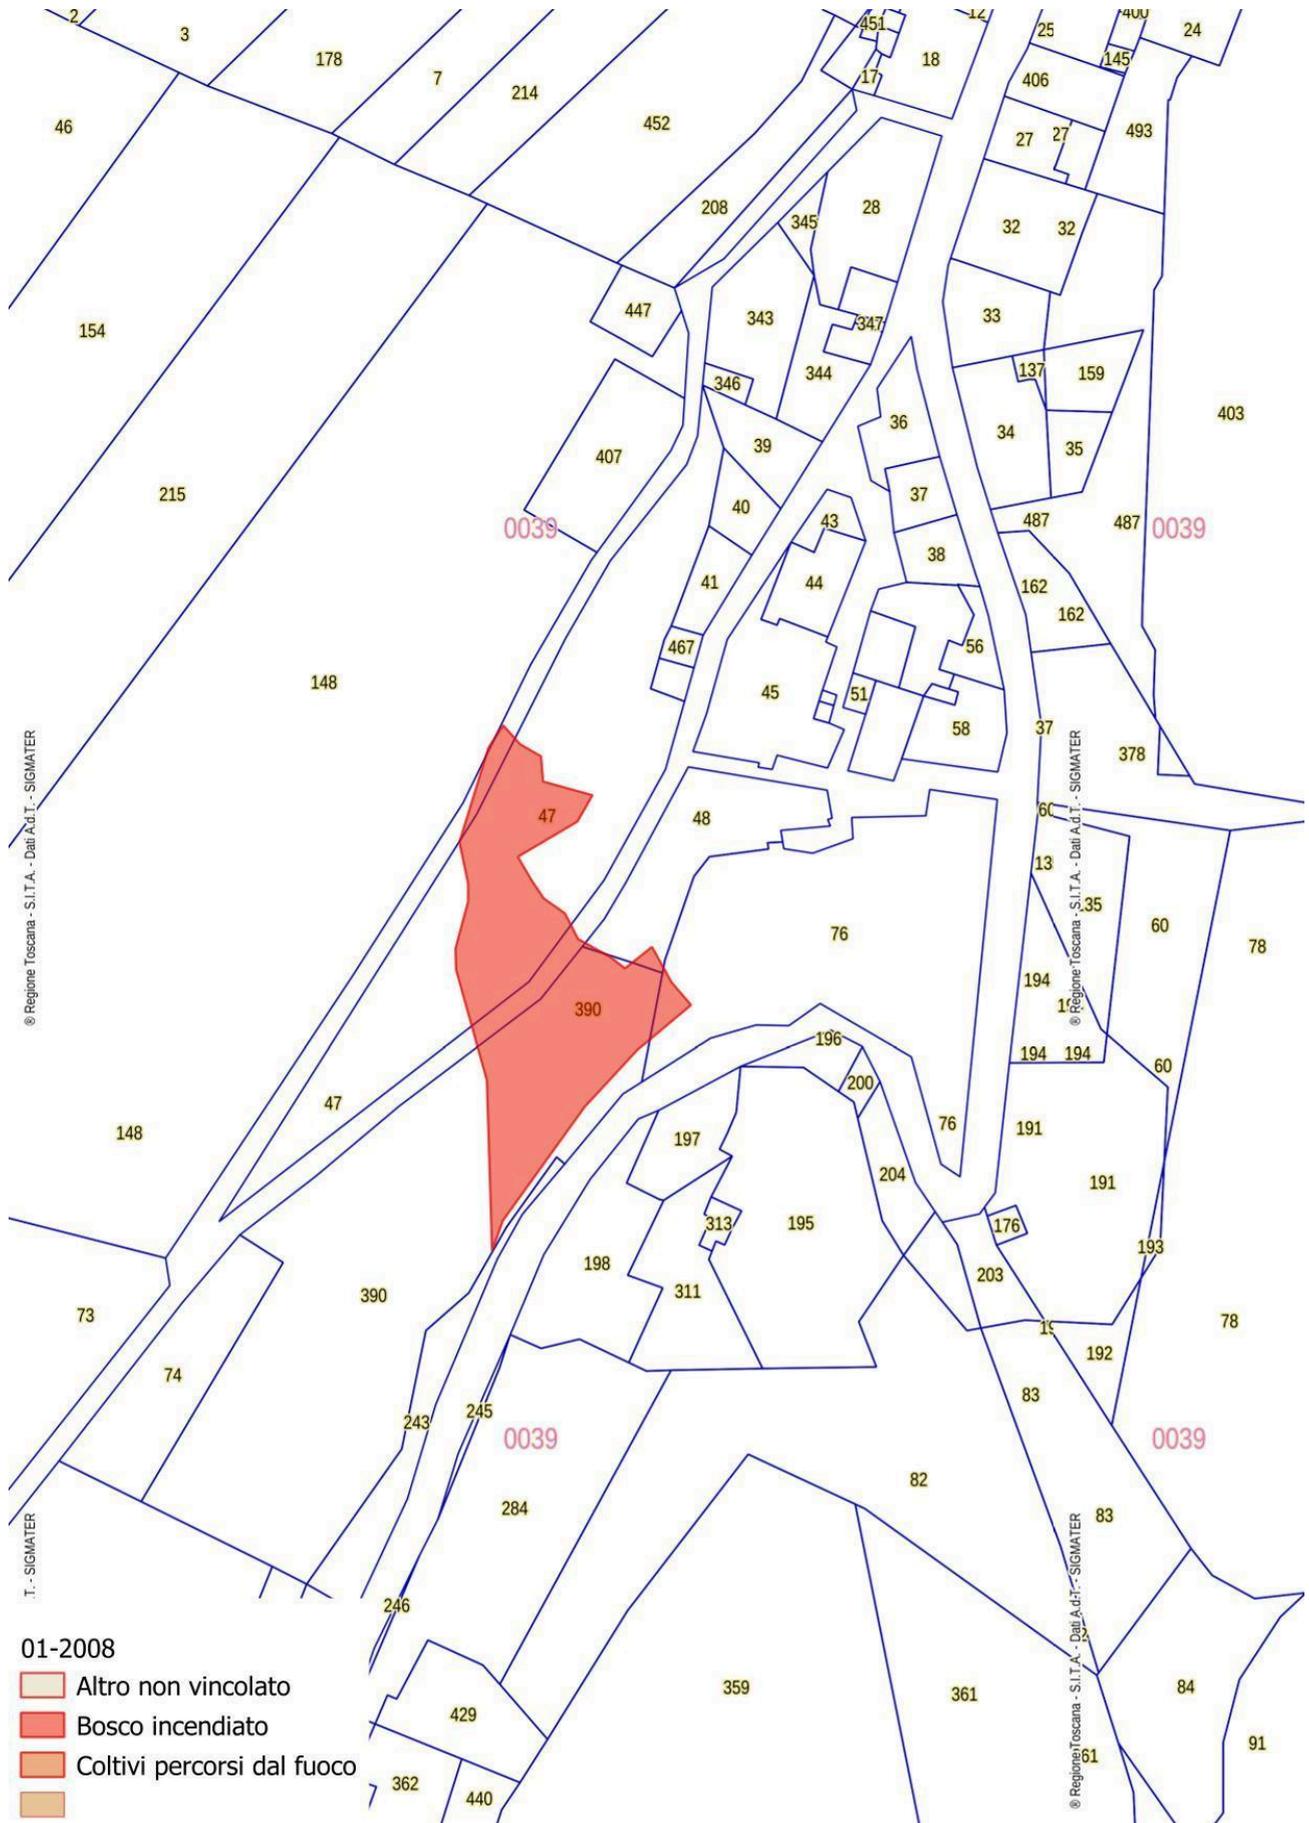



# COMUNE DI SAN GIMIGNANO

Provincia di Siena

**OGGETTO: L.R. N° 39/2000 e ss. mm. ed ii. - Catasto incendi boschivi**

**Fascicolo territoriale n.01-2018**

Incendio ricadente nel comune di SAN GIMIGNANO- Località:**CASAGLIA**

Data inizio incendio: <b>28/08/2018</b>		Data fine incendio: <b>28/08/2018</b>	
Grado di pericolosità della zona (secondo il piano regionale antincendio)	Media	Vincoli o area protetta	<ul style="list-style-type: none"><li>• Idrogeologico( RD 3267/1923);</li><li>• lett g)territori coperti da foreste e da boschi (art.142 D.Lgs.42/2004)</li></ul>
Superficie incendio (ha)	0,043	Superficie di coltivi entro 50 m	0,00
Causa presunta			

**Specie**

Boschi di latifoglie

**Superficie (ha)**

0,043

Orografia	Esposizione	Pendenza	Precedenti incendi
Pianura 100/200m	38,7° N/E(22,5-67,5)	25%	no

Fascicolo Territoriale n. 01 - 2018 Legge regione Toscana n°39 del 21 marzo 2000 e successive modificazione ed integrazioni, concernenti la gestione del catasto dei boschi percorsi dal fuoco e dei pascoli percorsi dal fuoco situati entro 50 metri da tali boschi.

**Scadenze divieti vigenti sull'area**

- **Divieto ex Art.76 Comma 4/a: scade il 28/08/2028**
- ~~**Divieto ex Art.76 Comma 4/b: scade il 28/08/2023**~~
- **Divieto ex Art.76 Comma 5/a: scade il 28/08/2033**
- **Divieto ex Art.76 Comma 5/b: scade il 28/08/2038**
- **Divieto ex Art.76 Comma 6: scade il 28/08/2033**



# COMUNE DI SAN GIMIGNANO

Provincia di Siena

~~• Divieto ex Art.76 Comma 7: scade il 28/08/2023~~

## Elenco particelle catastali interessate dei divieti

Comune	Foglio	Particella	Qualità	Area (ha)
SAN GIMIGNANO	93	77	Seminativo	1,957

## Elenco proprietari Fascicolo territoriale n. 01- 2018

Denominazione	C.F./P.I.	Indirizzo
[REDACTED]	[REDACTED]	[REDACTED]

### Note

I dati e le informazioni utilizzati sono stati forniti dai Carabinieri Forestali- Gruppo di Siena con protocollo 1357/22 e 1371/22



# COMUNE DI SAN GIMIGNANO

Provincia di Siena



Figura 1: Fascicolo territoriale 1-2018- Inquadramento territoriale- Scala 1:2000



# COMUNE DI SAN GIMIGNANO

Provincia di Siena



Figura 2: Fascicolo territoriale I-2018- Inquadramento su catasto- Scala 1:2000



# COMUNE DI SAN GIMIGNANO

Provincia di Siena

**OGGETTO: L.R. N° 39/2000 e ss. mm. ed ii. - Catasto incendi**

**boschivi Fascicolo territoriale n.01-2016**

Incendio ricadente nel comune di SAN GIMIGNANO-

Località:**SAN BENEDETTO**

Data inizio incendio:08/08/2016		Data fine incendio: 08/08/2016	
Grado di pericolosità della zona (secondo il piano regionale antincendio)	Media	Vincoli o area protetta	• lett c) fiumi, torrenti e corsi d'acqua (art.142 D.Lgs.42/2004);
Superficie incendio (ha)	6,2143	Superficie di coltivi entro 50 m	0,00
Causa presunta			

Specie	Superficie (ha)
Seminativi	0,73
Arboricoltura	0,45
Vigneti	5,47

Orografia	Esposizione	Pendenza	Precedenti incendi
Pianura 0-200 mt	N/O (292,5-337,5) O (247,5-292,5) N/E (22,5-67,5) E (67,5-112,5)	5% - 17%	

Inserire estratto ortofoto dell'anno in oggetto con sovrapposta l'area percorsa da incendio Fascicolo Territoriale n. 01 - 2016 Legge regione Toscana n°39 del 21 marzo 2000 e successive modificazione ed integrazioni, concernenti la gestione del catasto dei boschi percorsi dal fuoco e dei pascoli percorsi dal fuoco situati entro 50 metri da tali boschi.

### Scadenze divieti vigenti sull'area

- ~~Divieto ex Art.76 Comma 4/a: scade il 08/08/2026~~
- ~~Divieto ex Art.76 Comma 4/b: scade il 08/08/2021~~



# COMUNE DI SAN GIMIGNANO

Provincia di Siena

- ~~Divieto ex Art.76 Comma 5/a: scade il 08/08/2031~~
- ~~Divieto ex Art.76 Comma 5/b: scade il 08/08/2036~~
- ~~Divieto ex Art.76 Comma 6: scade il 08/08/2031~~
- ~~Divieto ex Art.76 Comma 7: scade il 08/08/2021~~

## Elenco particelle catastali interessate dei divieti

Comune	Foglio	Particella	Qualità	Area (ha)
SAN GIMIGNANO	8	34	Seminativo e vigneto	2,35
SAN GIMIGNANO	8	35	Seminativo e vigneto	0,92
SAN GIMIGNANO	8	36	Vigneto	0,15
SAN GIMIGNANO	8	104	Seminativo	1,61
SAN GIMIGNANO	8	234	Vigneto	0,83
SAN GIMIGNANO	8	239	Vigneto	0,46
SAN GIMIGNANO	8	241	Vigneto	0,05
SAN GIMIGNANO	8	284	Seminativo Arborato	0,47
SAN GIMIGNANO	8	285	Seminativo Arborato	1,12
SAN GIMIGNANO	8	286	Seminativo Arborato	0,53
SAN GIMIGNANO	8	294	Seminativo	0,78
SAN GIMIGNANO	8	295	Vigneto e Seminativo	1,31
SAN GIMIGNANO	8	296	Vigneto e Seminativo	1,04
SAN GIMIGNANO	8	297	Vigneto e Seminativo	1,92
SAN GIMIGNANO	8	392	Vigneto e Seminativo	1,55



# COMUNE DI SAN GIMIGNANO

Provincia di Siena

## Elenco proprietari Fascicolo territoriale n. 01- 2016

Denominazione	C.F./P.I.	Indirizzo
[REDACTED]	[REDACTED]	[REDACTED]

### Note

I dati e le informazioni utilizzati sono stati forniti dai Carabinieri Forestali- Gruppo di Siena con protocollo 1357/22 e 1371/22



# COMUNE DI SAN GIMIGNANO

Provincia di Siena

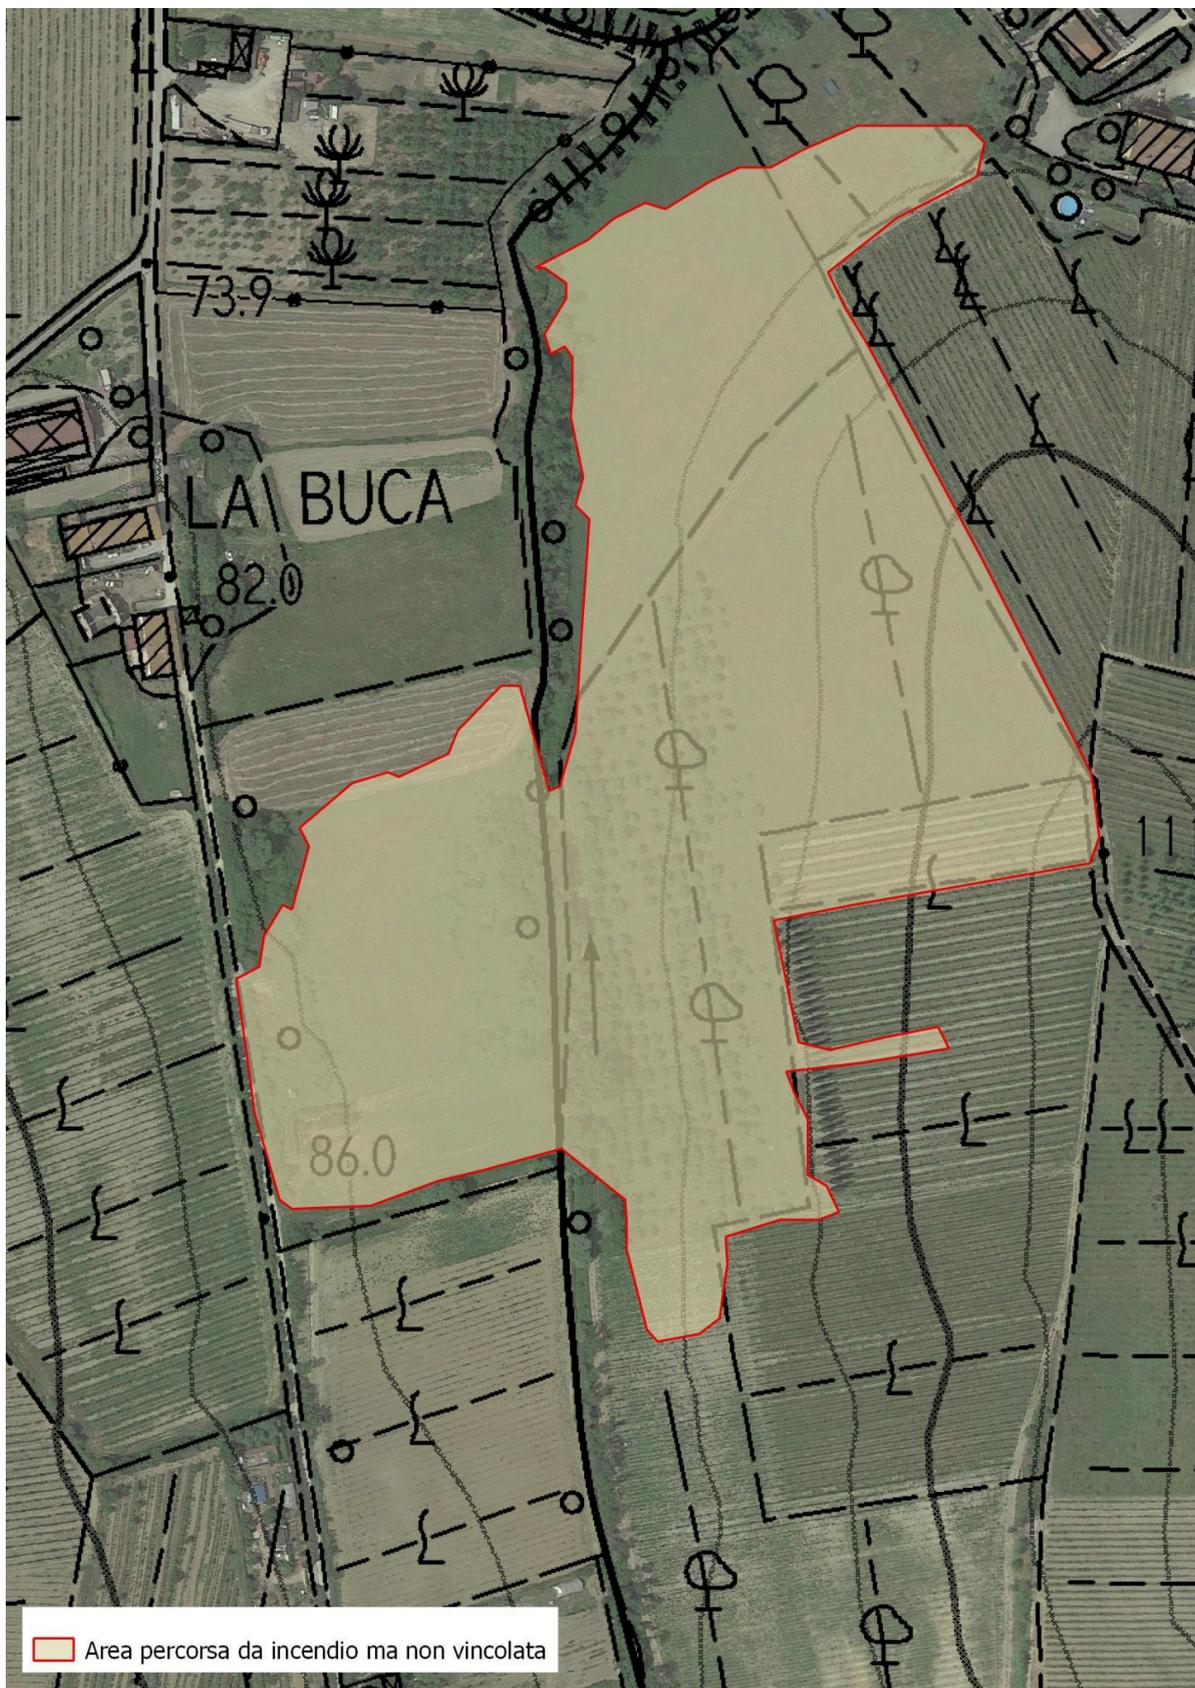


Figura 3: Fascicolo territoriale 1-2016- Inquadramento territoriale- Scala 1:2000



# COMUNE DI SAN GIMIGNANO

Provincia di Siena

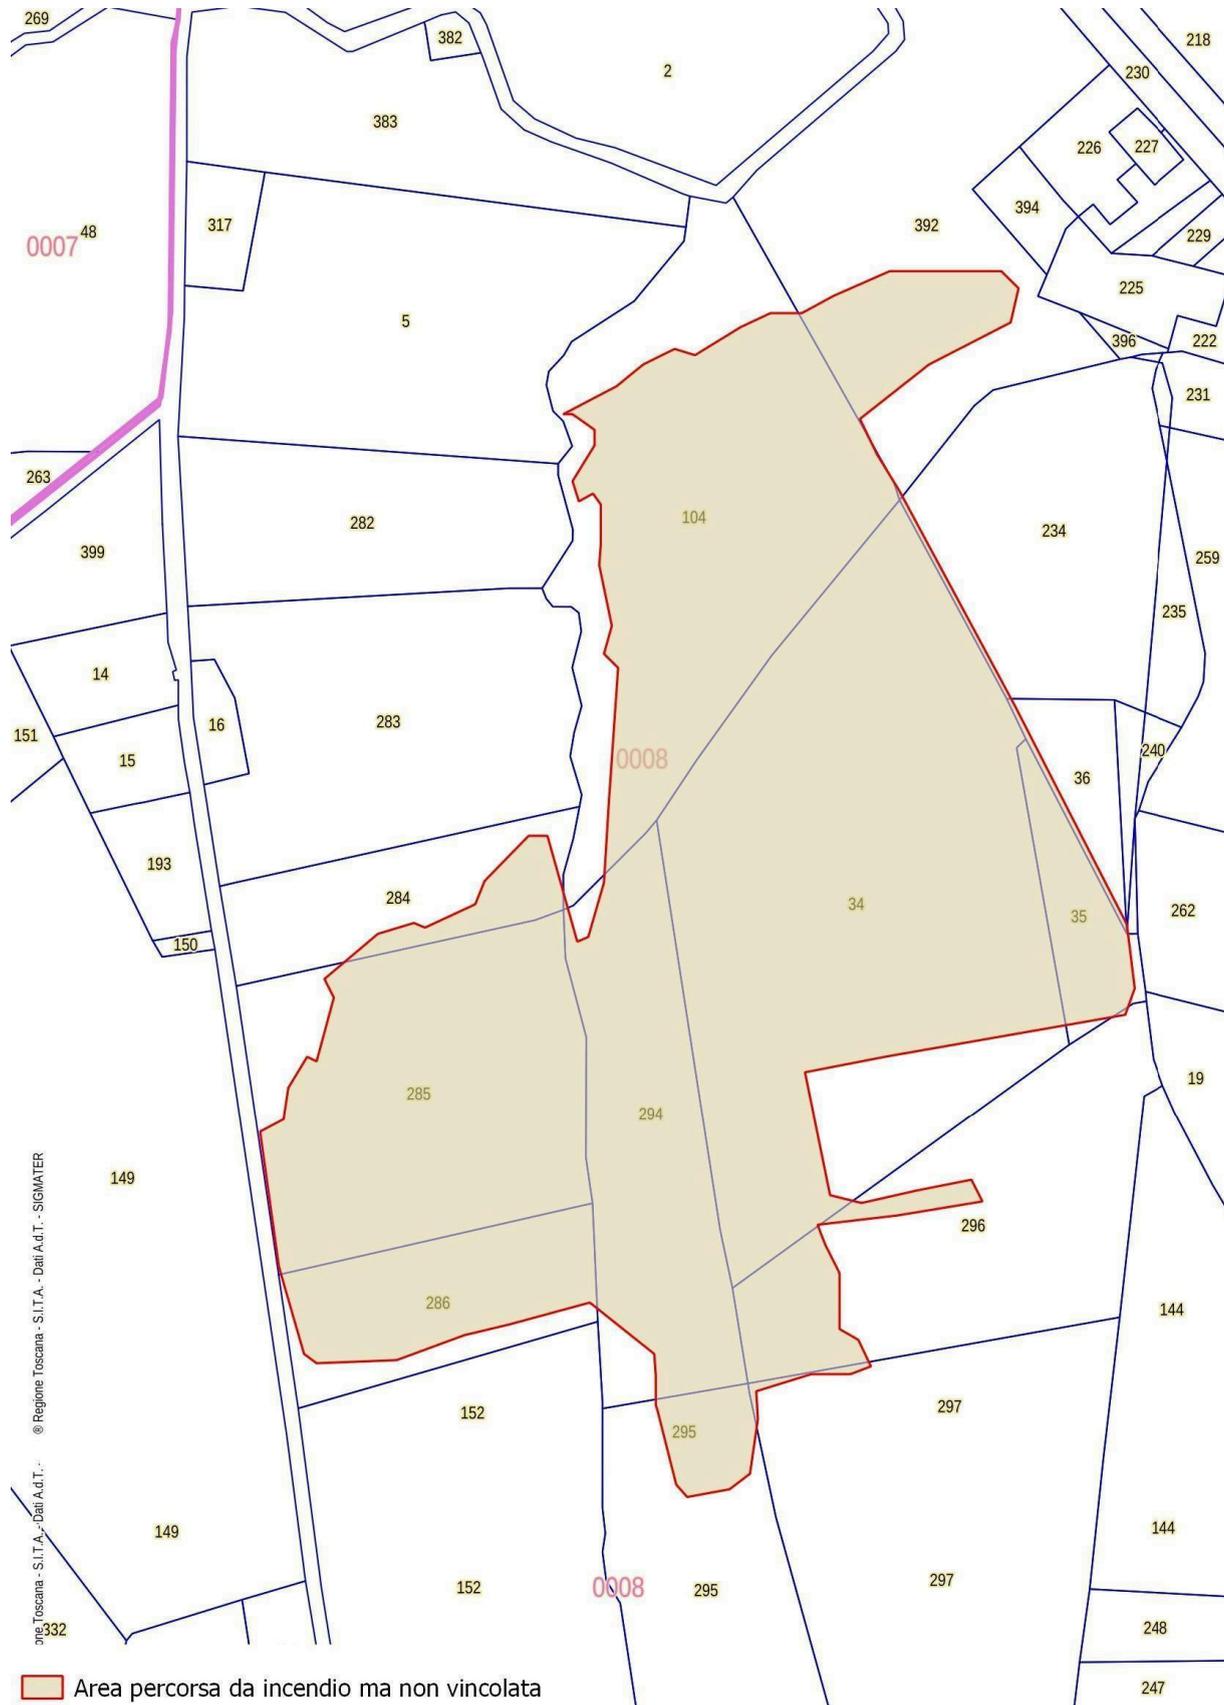


Figura 4: Fascicolo territoriale 1-2016- Inquadramento su catasto- Scala 1:2000



# COMUNE DI SAN GIMIGNANO

Provincia di Siena

**OGGETTO: L.R. N° 39/2000 e ss. mm. ed ii. - Catasto incendi boschivi**

**Fascicolo territoriale n.01-2015**

Incendio ricadente nel comune di SAN GIMIGNANO- Località:**FONTACCIA**

Data inizio incendio: <b>12/07/2015</b>		Data fine incendio: <b>12/07/2015</b>	
Grado di pericolosità della zona (secondo il piano regionale antincendio)	Media	Vincoli o area protetta	<ul style="list-style-type: none"><li>• Idrogeologico( RD 3267/1923);</li><li>• lett g)territori coperti da foreste e da boschi (art.142 D.Lgs.42/2004)</li></ul>
Superficie incendio (ha)	0,0613	Superficie di coltivi entro 50 m	0,00
Causa presunta			

## Specie

Superficie (ha)

Boschi di Latifoglie

0,0612

Orografia	Esposizione	Pendenza	Precedenti incendi
Collina 400-500 mt	N/O 292,5-337,5 N 337,5-360	12-32%	no

Fascicolo Territoriale n. 01 - 2015 Legge regione Toscana n°39 del 21 marzo 2000 e successive modificazione ed integrazioni, concernenti la gestione del catasto dei boschi percorsi dal fuoco e dei pascoli percorsi dal fuoco situati entro 50 metri da tali boschi.

### Scadenze divieti vigenti sull'area

- **Divieto ex Art.76 Comma 4/a: scade il 12/07/2025**
- ~~Divieto ex Art.76 Comma 4/b: scade il 12/07/2020~~
- **Divieto ex Art.76 Comma 5/a: scade il 12/07/2030**



# COMUNE DI SAN GIMIGNANO

Provincia di Siena

- **Divieto ex Art.76 Comma 5/b: scade il 12/07/2035**
- **Divieto ex Art.76 Comma 6: scade il 12/07/2030**
- ~~**Divieto ex Art.76 Comma 7: scade il 12/07/2020**~~

## Elenco particelle catastali interessate dei divieti

Comune	Foglio	Particella	Qualità	Area (ha)
SAN GIMIGNANO	155	9	Bosco ceduo	0,71

## Elenco proprietari Fascicolo territoriale n. 01- 2015

Denominazione	C.F./P.I.	Indirizzo
██████████	██████████	VIA DEI LEONI 1 Sc. B Int. 16 P. 08 PALERMO

### Note

---

I dati e le informazioni utilizzati sono stati forniti dai Carabinieri Forestali- Gruppo di Siena con protocollo 1357/22 e 1371/22



# COMUNE DI SAN GIMIGNANO

Provincia di Siena



Figura 5: Fascicolo territoriale 1-2015- Inquadramento territoriale- Scala 1:2000



# COMUNE DI SAN GIMIGNANO

Provincia di Siena



Figura 6: Fascicolo territoriale 1-2015- Inquadramento su catasto- Scala 1:2000



# COMUNE DI SAN GIMIGNANO

Provincia di Siena

**OGGETTO: L.R. N° 39/2000 e ss. mm. ed ii. - Catasto incendi boschivi**

**Fascicolo territoriale n.02-2015**

Incendio ricadente nel comune di SAN GIMIGNANO- Località:**SALONE**

Data inizio incendio: <b>09/08/2015</b>		Data fine incendio: <b>09/08/2015</b>	
Grado di pericolosità della zona (secondo il piano regionale antincendio)	Media	Vincoli o area protetta	<ul style="list-style-type: none"><li>• Idrogeologico( RD 3267/1923);</li><li>• lett g)territori coperti da foreste e da boschi (art.142 D.Lgs.42/2004);</li><li>• Zona H</li></ul>
Superficie incendio (ha)	0,073	Superficie di coltivi entro 50 m	0,00
Causa presunta			

<b>Specie</b>	<b>Superficie (ha)</b>
Boschi di Latifoglie	0,073
Vigneto	0,001

<b>Orografia</b>	<b>Esposizione</b>	<b>Pendenza</b>	<b>Precedenti incendi</b>
Pianura 200-300 mt	N/E 22,5-67,5 E 67,5-112,5	32-57%	

Fascicolo Territoriale n. 02 - 2015 Legge regione Toscana n°39 del 21 marzo 2000 e successive modificazione ed integrazioni, concernenti la gestione del catasto dei boschi percorsi dal fuoco e dei pascoli percorsi dal fuoco situati entro 50 metri da tali boschi.

### Scadenze divieti vigenti sull'area

- **Divieto ex Art.76 Comma 4/a: scade il 09/08/2025**
- ~~**Divieto ex Art.76 Comma 4/b: scade il 09/08/2020**~~
- **Divieto ex Art.76 Comma 5/a: scade il 09/08/2030**
- **Divieto ex Art.76 Comma 5/b: scade il 09/08/2035**



# COMUNE DI SAN GIMIGNANO

Provincia di Siena

- **Divieto ex Art.76 Comma 6: scade il 09/08/2030**
- ~~Divieto ex Art.76 Comma : scade il 09/08/2020~~

## Elenco particelle catastali interessate dei divieti

Comune	Foglio	Particella	Qualità	Area (mq)
SAN GIMIGNANO	46	72	Seminativo, Bosco misto e vigneto	1,25
SAN GIMIGNANO	46	141	Seminativo, Bosco misto e vigneto	1,03

## Elenco proprietari Fascicolo territoriale n. 02- 2015

Denominazione	C.F./P.I.	Indirizzo
[REDACTED]	[REDACTED]	LOC BADIA A CERRETO V.LE DELLA REPUBBLICA esp B GAMBASSI TERME
[REDACTED]	[REDACTED]	VIA LUIGI MARSILI N.2 - CERTALDO
[REDACTED]	[REDACTED]	VIA LUIGI MARSILI N.4 - CERTALDO

### Note

I dati e le informazioni utilizzati sono stati forniti dai Carabinieri Forestali- Gruppo di Siena con protocollo 1357/22 e 1371/22



# COMUNE DI SAN GIMIGNANO

Provincia di Siena



Figura 7: Fascicolo territoriale 2-2015- Inquadramento territoriale- Scala 1:2000



# COMUNE DI SAN GIMIGNANO

Provincia di Siena



Figura 8: Fascicolo territoriale 2-2015- Inquadramento su catasto- Scala 1:2000



# COMUNE DI SAN GIMIGNANO

Provincia di Siena

**OGGETTO: L.R. N° 39/2000 e ss. mm. ed ii. - Catasto incendi boschivi**

**Fascicolo territoriale n.01-2012**

Incendio ricadente nel comune di SAN GIMIGNANO- Località:**SAN QUIRICO**

Data inizio incendio: <b>01/08/2012</b>		Data fine incendio: <b>01/08/2012</b>	
Grado di pericolosità della zona (secondo il piano regionale antincendio)	Media	Vincoli o area protetta	<ul style="list-style-type: none"><li>• Idrogeologico( RD 3267/1923);</li><li>• lett g)territori coperti da foreste e da boschi (art.142 D.Lgs.42/2004);</li><li>• Zona H</li></ul>
Superficie incendio (ha)	0,498	Superficie di coltivi entro 50 m (ha)	0,20
Causa presunta			

<b>Specie</b>	<b>Superficie (ha)</b>
Bosco di latifoglie	0,175
Vigneti	0,323

<b>Orografia</b>	<b>Esposizione</b>	<b>Pendenza</b>	<b>Precedenti incendi</b>
Pianura 100-300 mt	N/E 22,5-67,5 E 67,5-112,5 S/E 112,5-157,5	32-57%	no

Fascicolo Territoriale n. 01 - 2012 Legge regione Toscana n°39 del 21 marzo 2000 e successive modificazione ed integrazioni, concernenti la gestione del catasto dei boschi percorsi dal fuoco e dei pascoli percorsi dal fuoco situati entro 50 metri da tali boschi.

### Scadenze divieti vigenti sull'area

- ~~Divieto ex Art.76 Comma 4/a: scade il 01/08/2022~~
- ~~Divieto ex Art.76 Comma 4/b: scade il 01/08/2017~~
- Divieto ex Art.76 Comma 5/a: scade il 01/08/2027
- Divieto ex Art.76 Comma 5/b: scade il 01/08/2032



# COMUNE DI SAN GIMIGNANO

Provincia di Siena

- **Divieto ex Art.76 Comma 6: scade il 01/08/2027**
- ~~Divieto ex Art.76 Comma 7: scade il 01/08/2017~~

## Elenco particelle catastali interessate dei divieti

Comune	Foglio	Particella	Qualità	Area (ha)
SAN GIMIGNANO	47	53	Vigneto e seminativo	1,4
SAN GIMIGNANO	47	54	Vigneto e seminativo	0,86
SAN GIMIGNANO	47	57	Vigneto e pascoli e cespugli	1,08
SAN GIMIGNANO	47	58	Vigneto e seminativo	0,85
SAN GIMIGNANO	47	115	seminativo	0,11

## Elenco proprietari Fascicolo territoriale n. 01- 2012

Denominazione	C.F./P.I.	Indirizzo
██████████	██████████	LOC.PANCOLE PIAZZETTA N.82 D - SAN GIMIGNANO

### Note

I dati e le informazioni utilizzati sono stati forniti dai Carabinieri Forestali- Gruppo di Siena con protocollo 1357/22 e 1371/22



# COMUNE DI SAN GIMIGNANO

Provincia di Siena

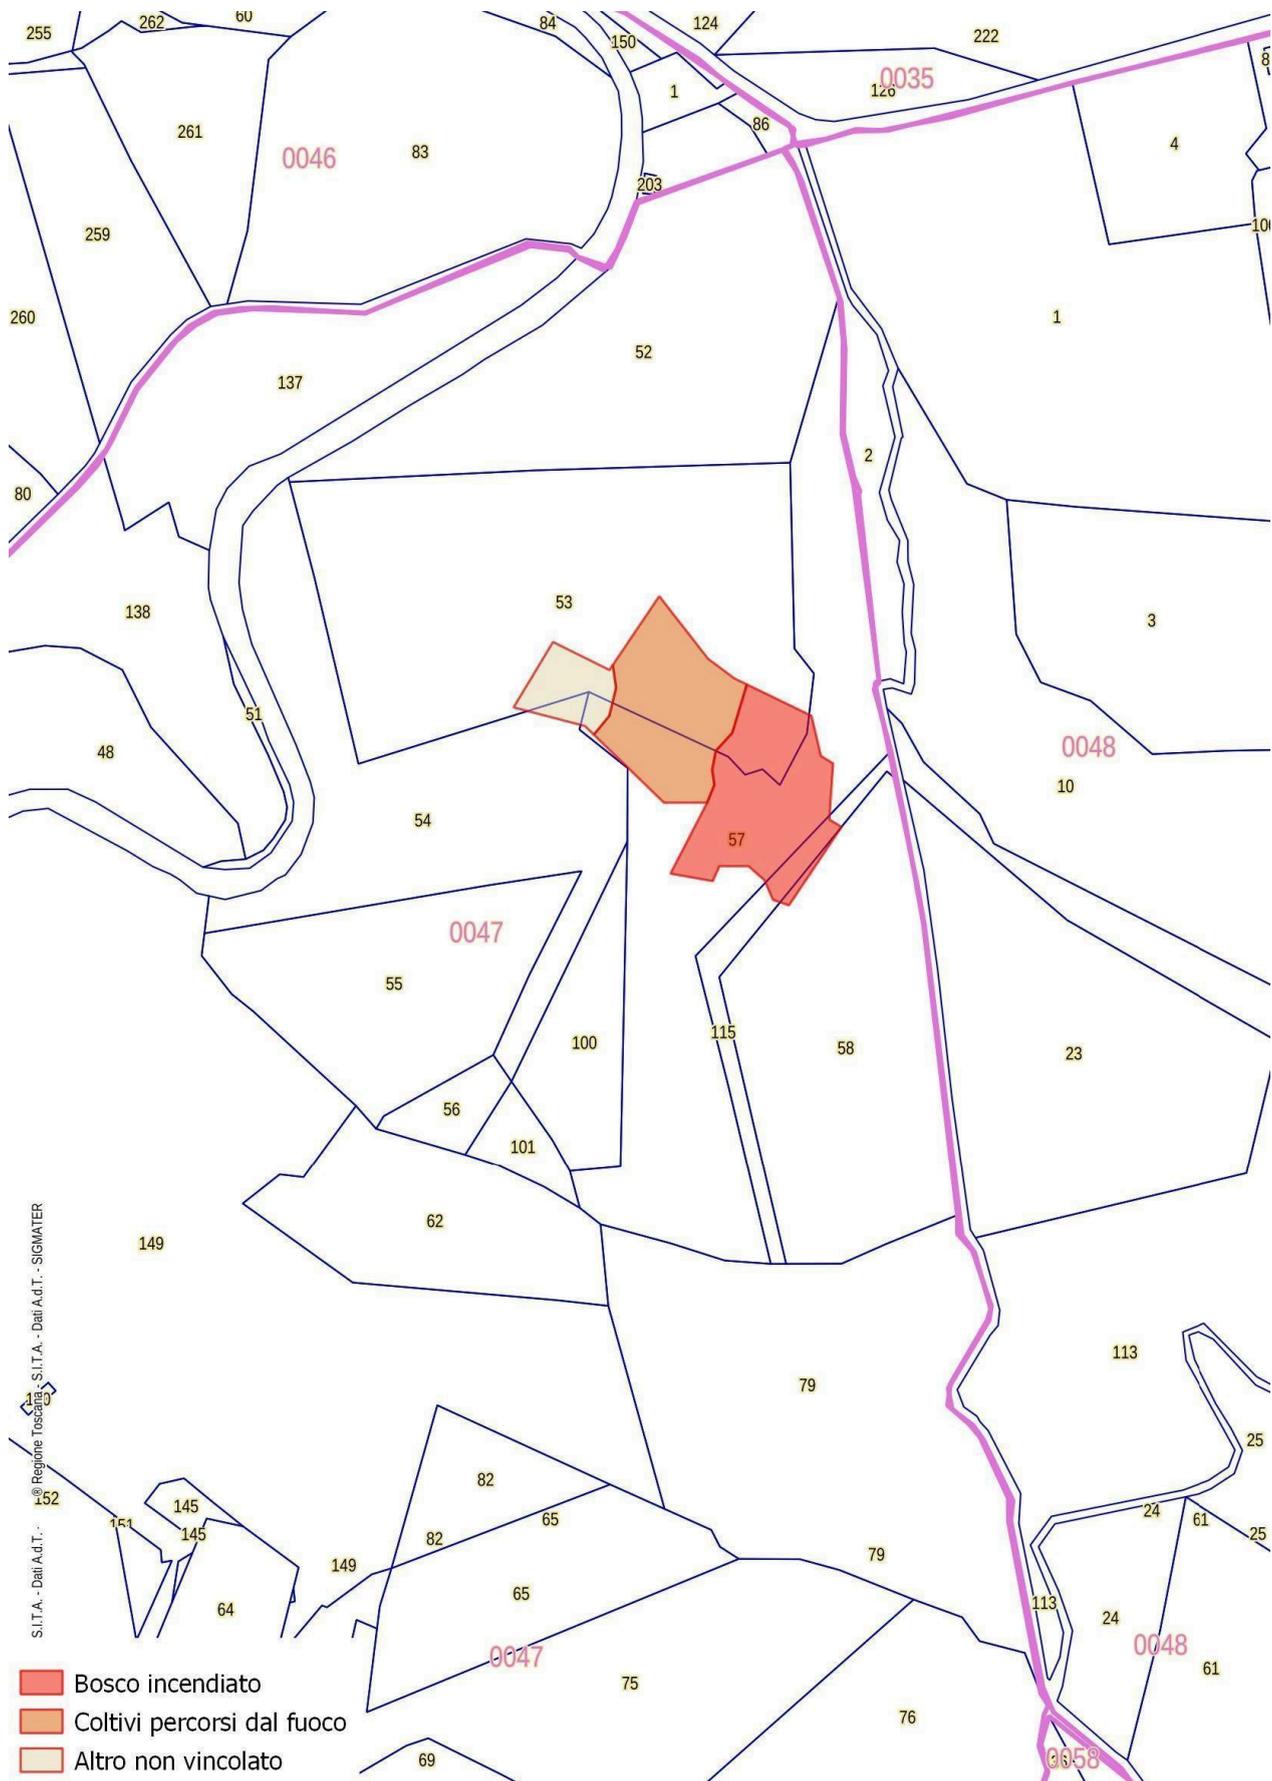


Figura 9: Fascicolo territoriale 1-2012- Inquadramento territoriale- Scala 1:2000



# COMUNE DI SAN GIMIGNANO

Provincia di Siena





# COMUNE DI SAN GIMIGNANO

Provincia di Siena

**OGGETTO: L.R. N° 39/2000 e ss. mm. ed ii. - Catasto incendi boschivi**

**Fascicolo territoriale n.01-2011**

Incendio ricadente nel comune di SAN GIMIGNANO- Località:**RANZA**

Data inizio incendio: <b>12/04/2011</b>		Data fine incendio: <b>12/04/2011</b>	
Grado di pericolosità della zona (secondo il piano regionale antincendio)	Media	Vincoli o area protetta	<ul style="list-style-type: none"><li>• Idrogeologico( R.D. 3267/1923);</li><li>• lett g)territori coperti da foreste e da boschi (art.142 D.Lgs.42/2004);</li></ul>
Superficie incendio (ha)	0,110	Superficie di coltivi entro 50 m	0,00
Causa presunta			

<b>Specie</b>	<b>Superficie (ha)</b>
Bosco di latifoglie	0,110

<b>Orografia</b>	<b>Esposizione</b>	<b>Pendenza</b>	<b>Precedenti incendi</b>
Pianura 200-300 mt	N 337,5-360 N/O 292,5-337,5	0-12%	

Fascicolo Territoriale n. 01 - 2011 Legge regione Toscana n°39 del 21 marzo 2000 e successive modificazione ed integrazioni, concernenti la gestione del catasto dei boschi percorsi dal fuoco e dei pascoli percorsi dal fuoco situati entro 50 metri da tali boschi.

### Scadenze divieti vigenti sull'area

- ~~Divieto ex Art.76 Comma 4/a: scade il 12/04/2021~~
- ~~Divieto ex Art.76 Comma 4/b: scade il 12/04/2016~~
- **Divieto ex Art.76 Comma 5/a: scade il 12/04/2026**
- **Divieto ex Art.76 Comma 5/b: scade il 12/04/2031**
- **Divieto ex Art.76 Comma 6: scade il 12/04/2026**
- ~~Divieto ex Art.76 Comma 7: scade il 12/04/2016~~



# COMUNE DI SAN GIMIGNANO

Provincia di Siena

## Elenco particelle catastali interessate dei divieti

Comune	Foglio	Particella	Qualità	Area (ha)
SAN GIMIGNANO	148	16	Bosco misto e seminativo	6,19
SAN GIMIGNANO	148	117	Bosco misto	0,66

## Elenco proprietari Fascicolo territoriale n. 01- 2011

Denominazione	C.F./P.I.	Indirizzo
[REDACTED]	[REDACTED]	[REDACTED]
[REDACTED]	[REDACTED]	[REDACTED]
[REDACTED]	[REDACTED]	[REDACTED]

### Note

I dati e le informazioni utilizzati sono stati forniti dai Carabinieri Forestali- Gruppo di Siena con protocollo 1357/22 e 1371/22



# COMUNE DI SAN GIMIGNANO

Provincia di Siena

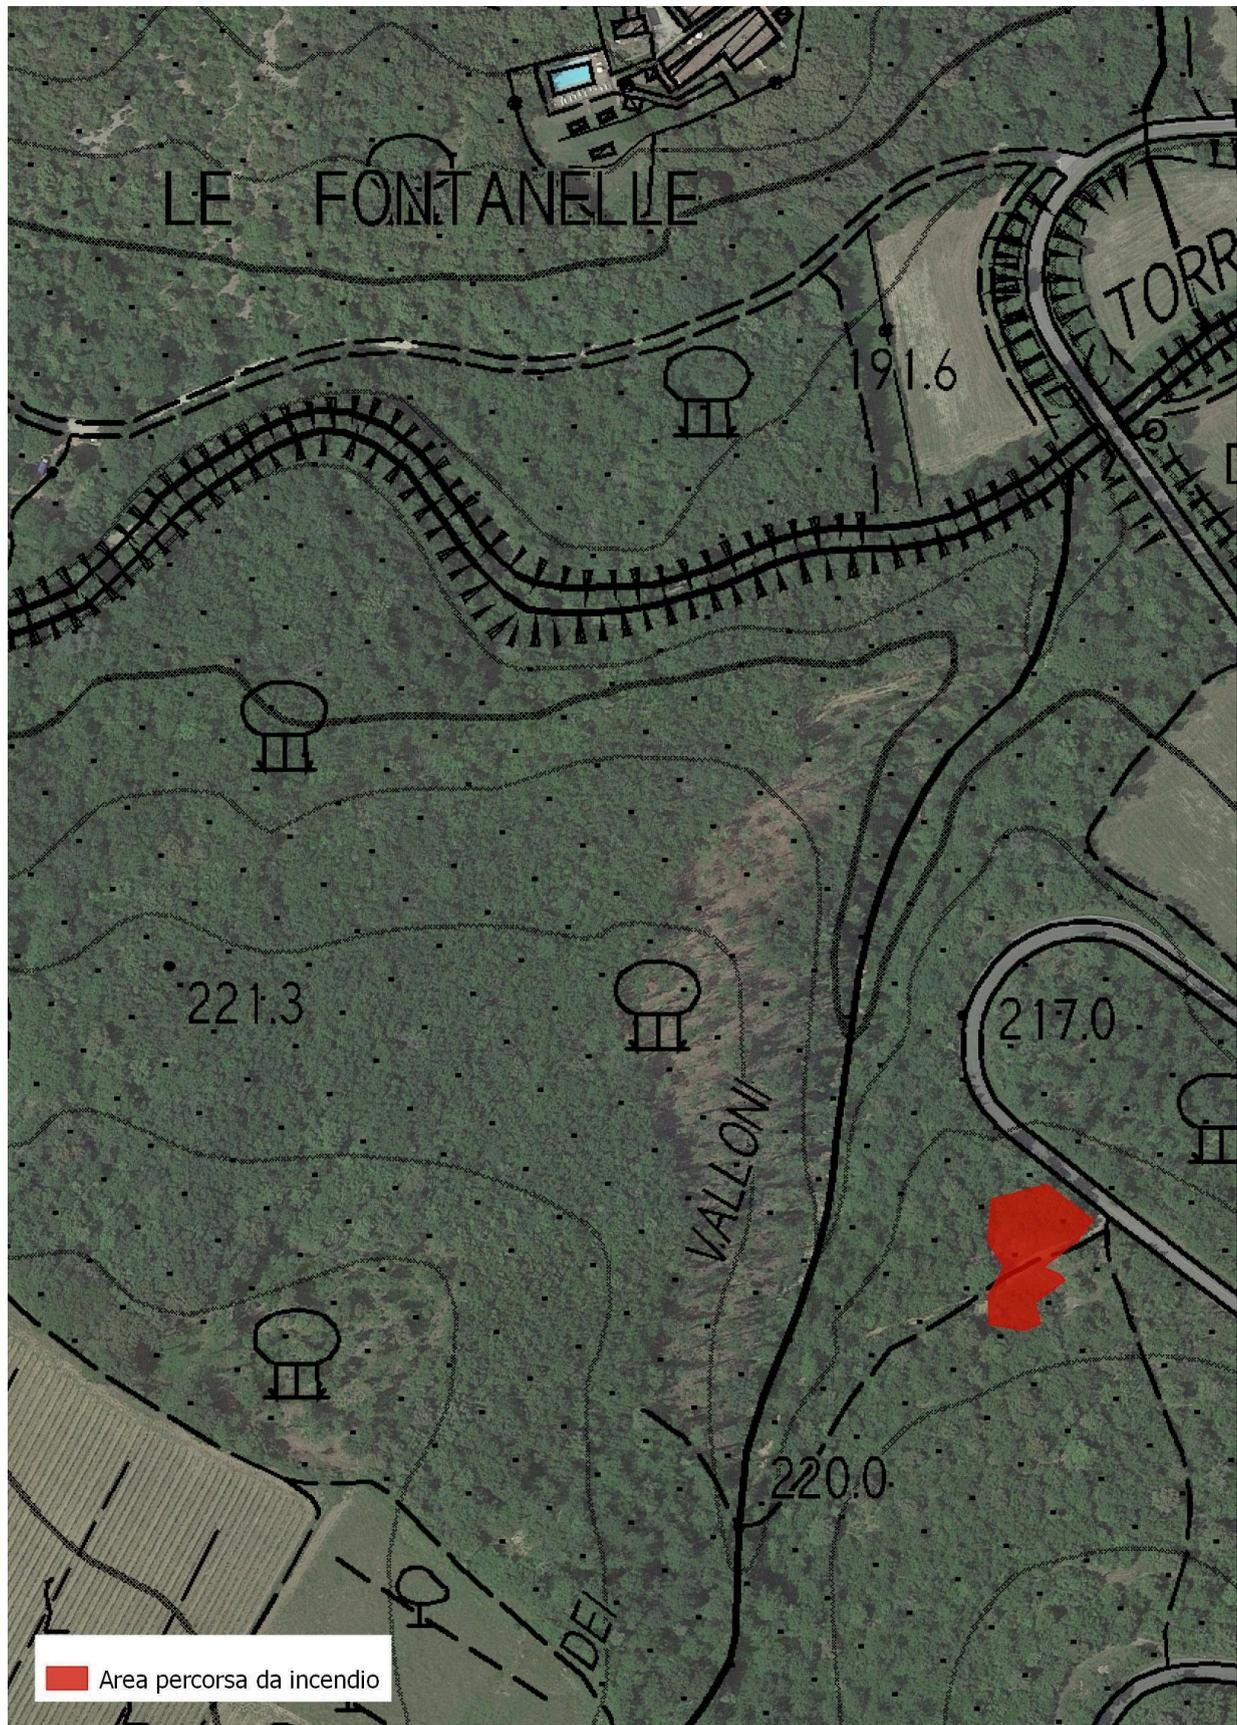


Figura 11: Fascicolo territoriale 1-2011- Inquadramento territoriale- Scala 1:2000



# COMUNE DI SAN GIMIGNANO

Provincia di Siena

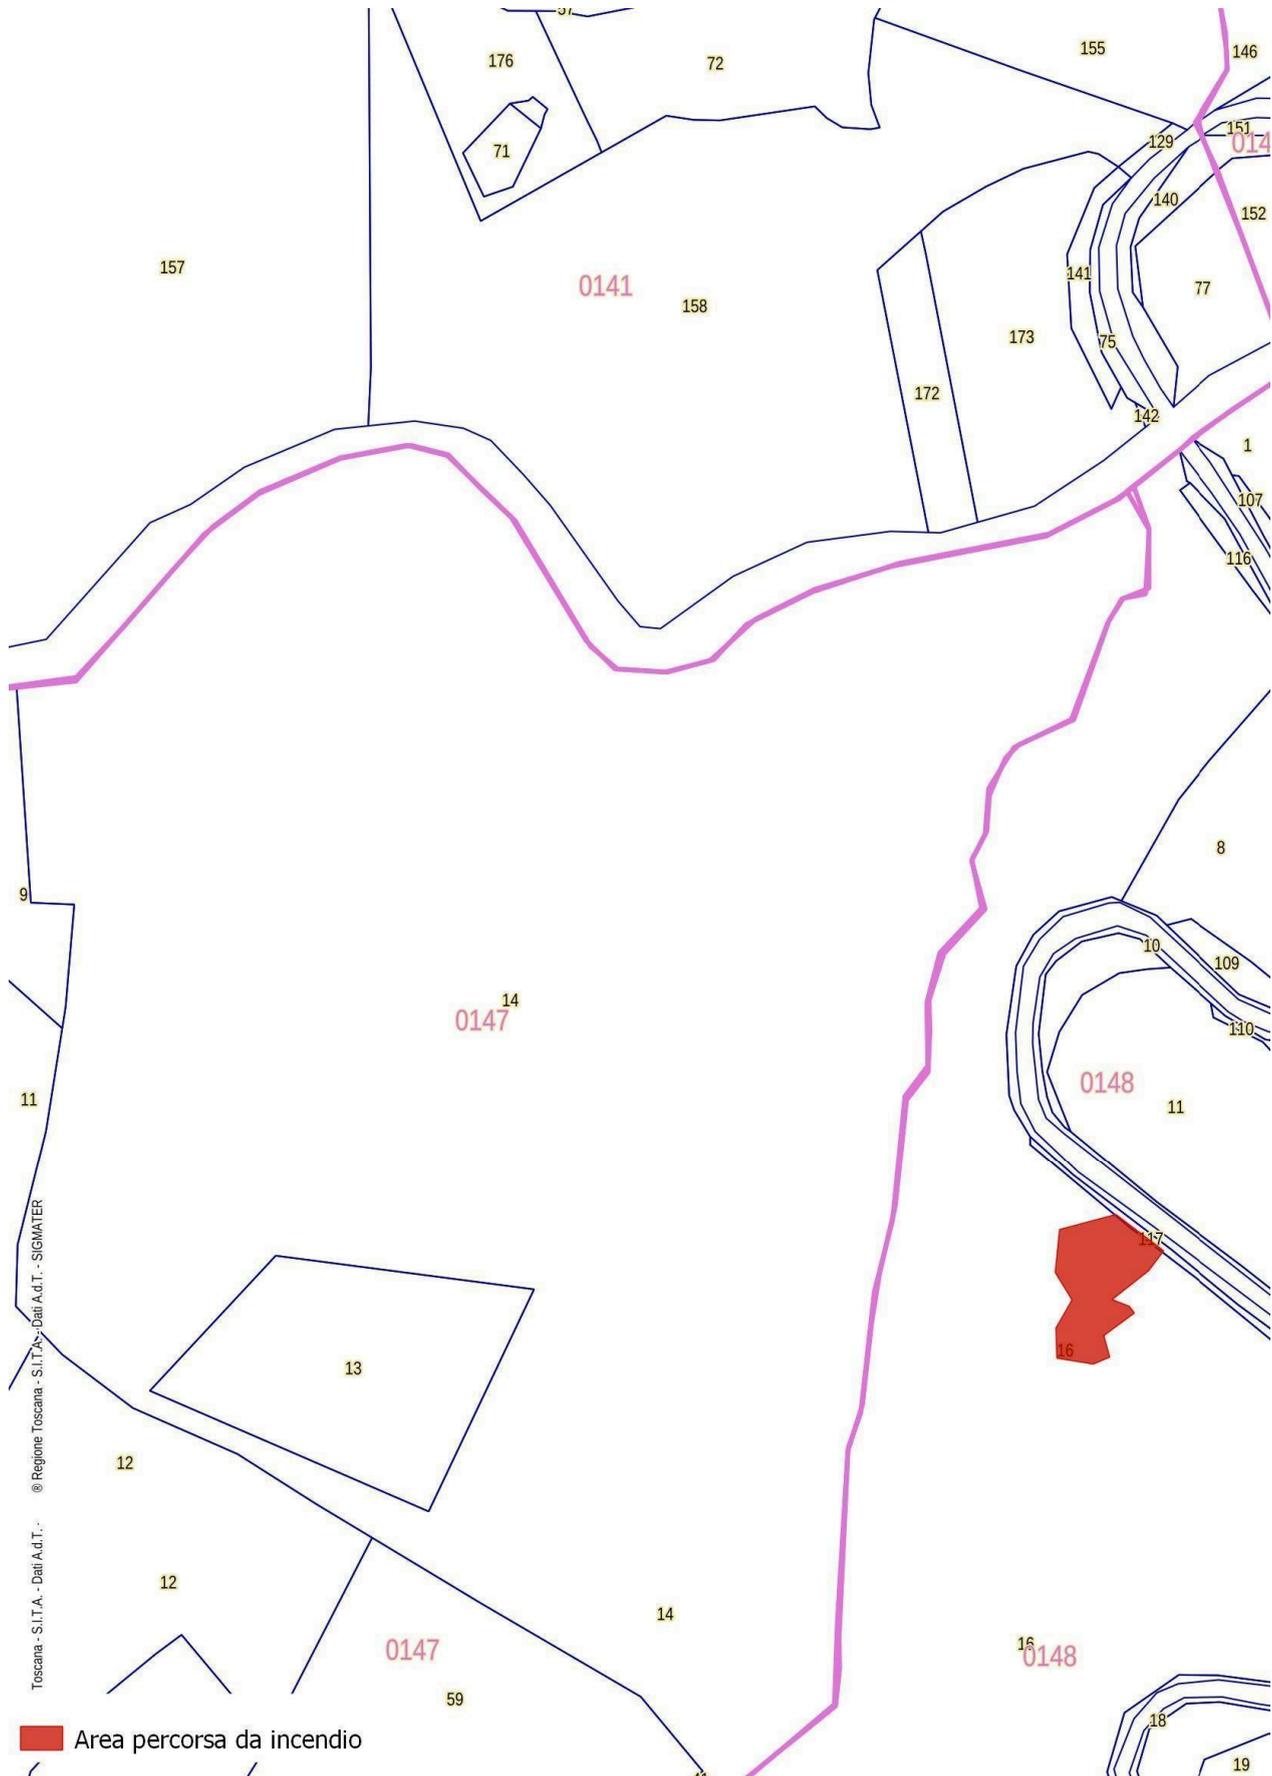


Figura 12: Fascicolo territoriale 1-2011- Inquadramento su catasto- Scala 1:2000



# COMUNE DI SAN GIMIGNANO

Provincia di Siena

**OGGETTO: L.R. N° 39/2000 e ss. mm. ed ii. - Catasto incendi boschivi**

**Fascicolo territoriale n.02-2011**

Incendio ricadente nel comune di SAN GIMIGNANO- Località:**POGGIO AL PALLERO**

Data inizio incendio: <b>07/10/2011</b>		Data fine incendio: <b>07/10/2011</b>	
Grado di pericolosità della zona (secondo il piano regionale antincendio)	Media	Vincoli o area protetta	<ul style="list-style-type: none"><li>• Idrogeologico( RD 3267/1923);</li><li>• lett g)territori coperti da foreste e da boschi (art.142 D.Lgs.42/2004);</li></ul>
Superficie incendio (ha)	0,07	Superficie di coltivi entro 50 m	0,00
Causa presunta			

## Specie

Superficie (ha)

Bosco di latifoglie

0,07

Orografia	Esposizione	Pendenza	Precedenti incendi
Pianura 200-300 mt	N/O 292,5-337,5 N 337,5-360	32-89%	no

Fascicolo Territoriale n. 02 - 2011 Legge regione Toscana n°39 del 21 marzo 2000 e successive modificazione ed integrazioni, concernenti la gestione del catasto dei boschi percorsi dal fuoco e dei pascoli percorsi dal fuoco situati entro 50 metri da tali boschi.

### Scadenze divieti vigenti sull'area

- ~~Divieto ex Art.76 Comma 4/a: scade il 07/10/2021~~
- ~~Divieto ex Art.76 Comma 4/b: scade il 07/10/2016~~
- **Divieto ex Art.76 Comma 5/a: scade il 07/10/2026**
- **Divieto ex Art.76 Comma 5/b: scade il 07/10/2031**
- **Divieto ex Art.76 Comma 6: scade il 07/10/2026**
- ~~Divieto ex Art.76 Comma 7: scade il 07/10/2016~~



# COMUNE DI SAN GIMIGNANO

Provincia di Siena

## Elenco particelle catastali interessate dei divieti

Comune	Foglio	Particella	Qualità	Area (mq)
SAN GIMIGNANO	142	23	Bosco misto e seminativo	0,19
SAN GIMIGNANO	142	26	Bosco ceduo e seminativo	0,74

## Elenco proprietari Fascicolo territoriale n. 02- 2011

Denominazione	C.F./P.I.	Indirizzo
[REDACTED]	[REDACTED]	LOC. CIUCIANO - GELLO N. 13/E - SAN GIMIGNANO

### Note

I dati e le informazioni utilizzati sono stati forniti dai Carabinieri Forestali- Gruppo di Siena con protocollo 1357/22 e 1371/22



# COMUNE DI SAN GIMIGNANO

Provincia di Siena

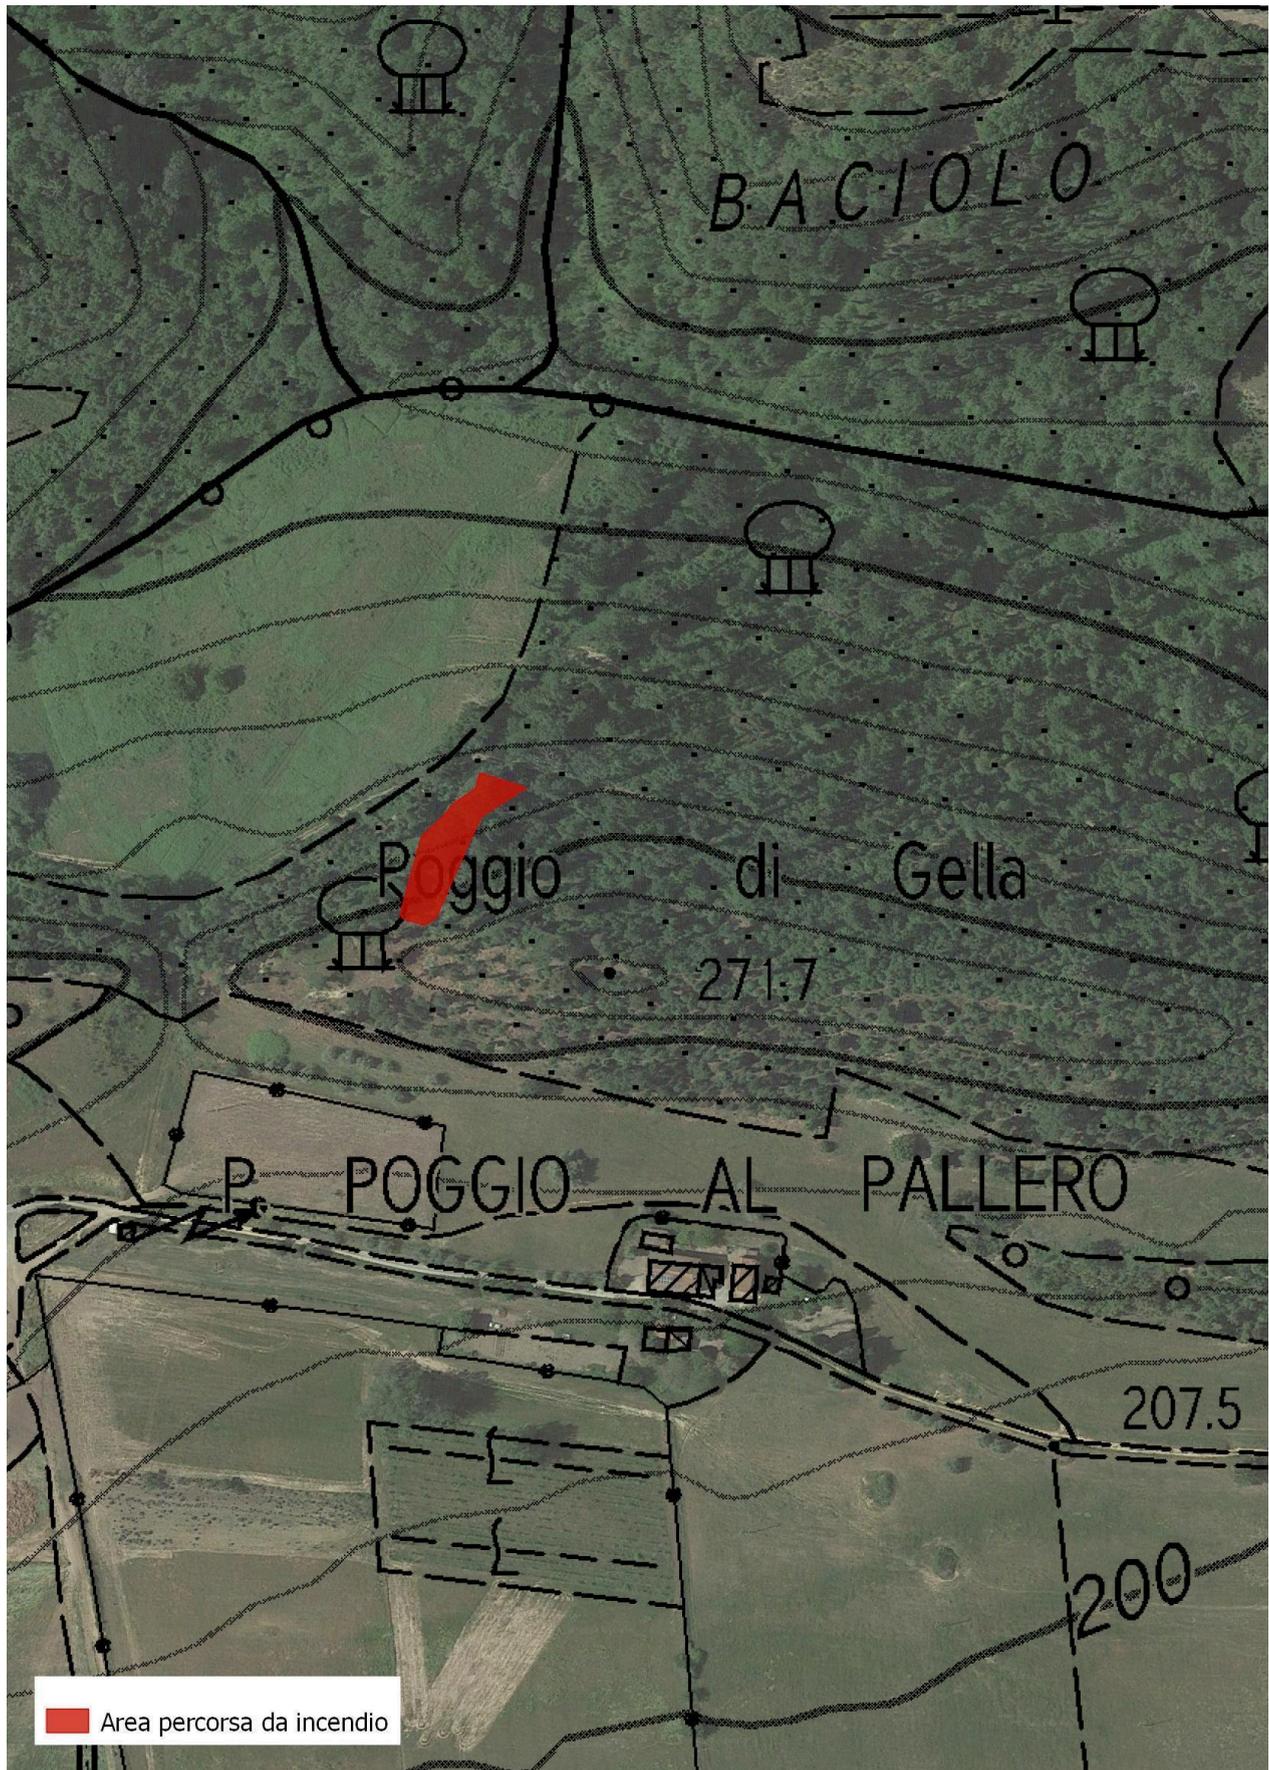


Figura 13: Fascicolo territoriale 2-2011- Inquadramento territoriale- Scala 1:2000



# COMUNE DI SAN GIMIGNANO

Provincia di Siena

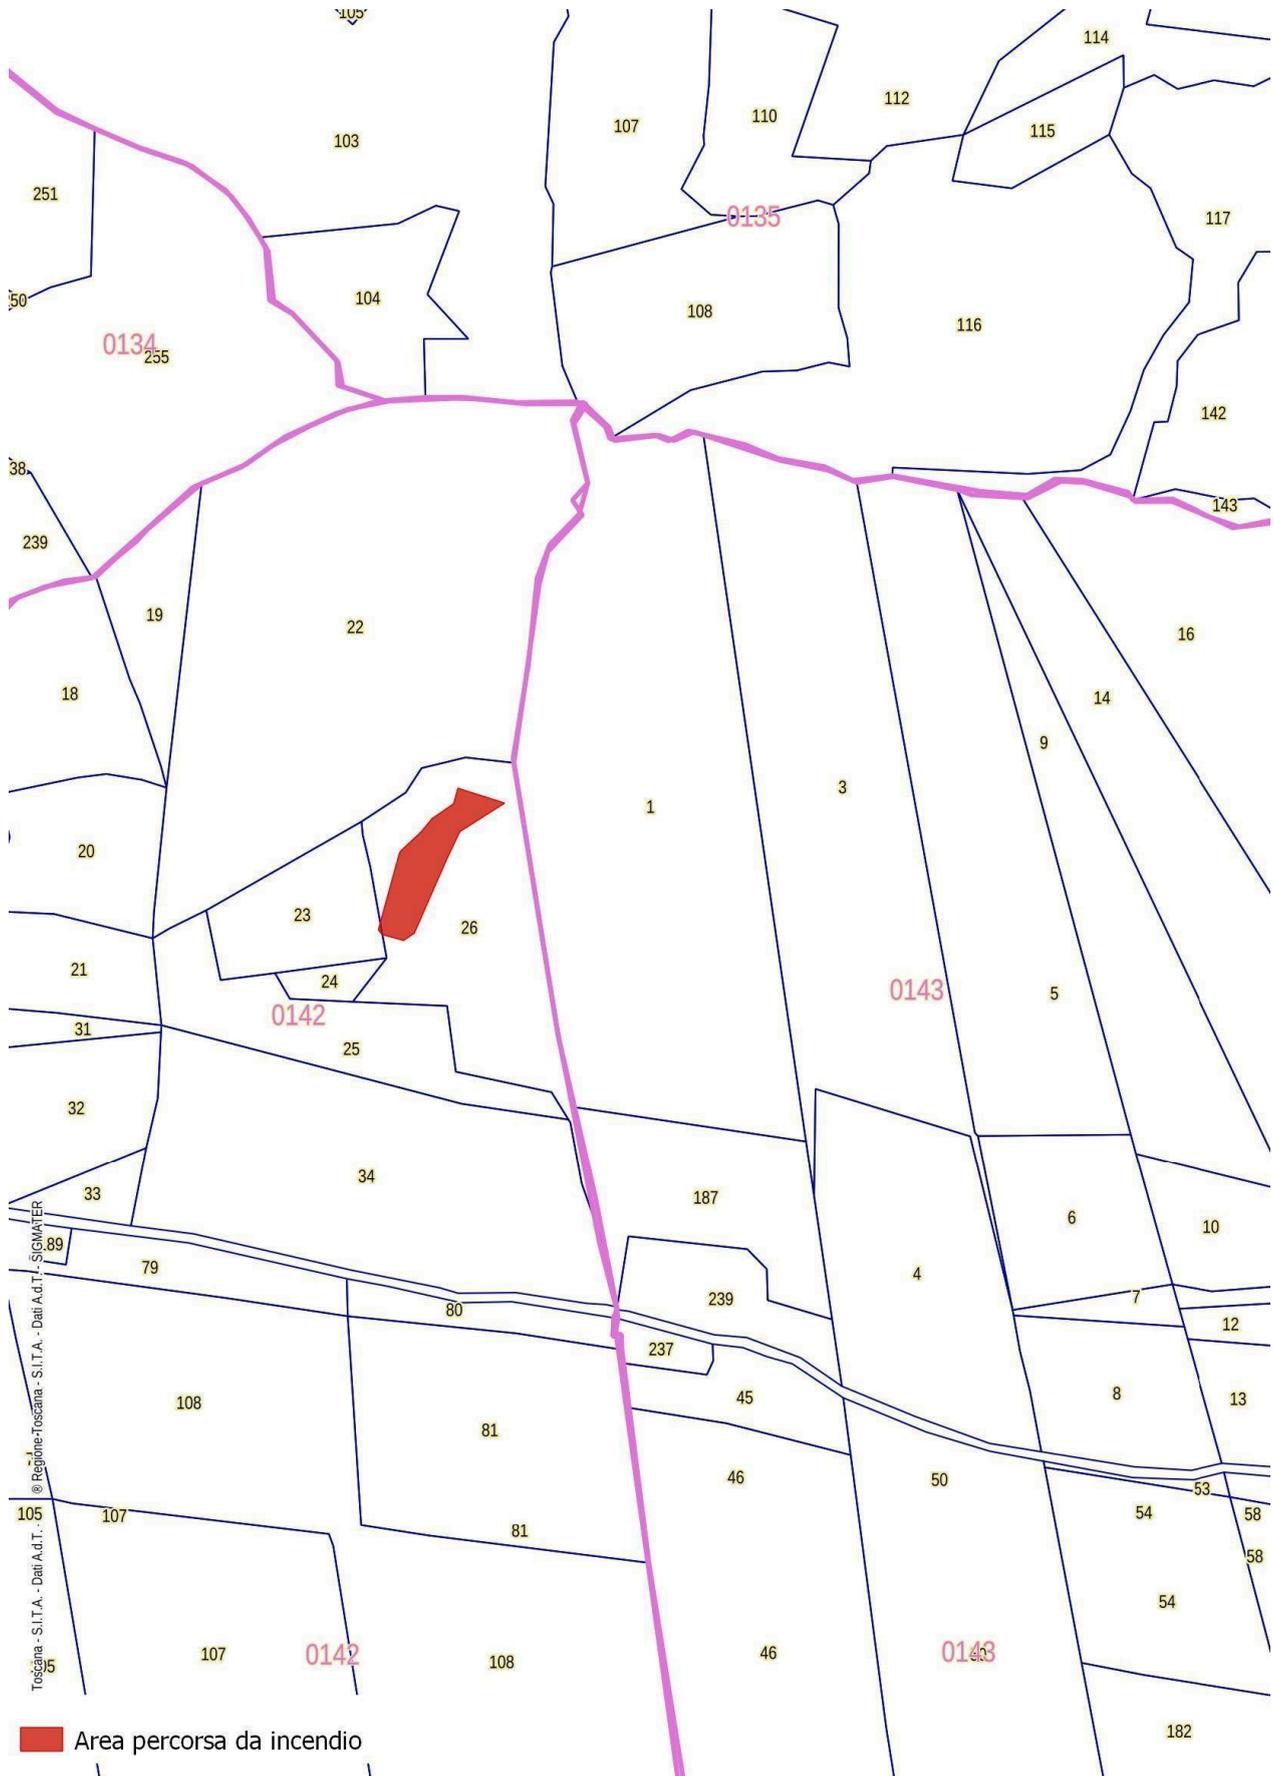


Figura 14: Fascicolo territoriale 2-2011- Inquadramento su catasto- Scala 1:2000



# COMUNE DI SAN GIMIGNANO

Provincia di Siena

**OGGETTO: L.R. N° 39/2000 e ss. mm. ed ii. - Catasto incendi boschivi**

**Fascicolo territoriale n.01-2008**

Incendio ricadente nel comune di SAN GIMIGNANO- Località:**CASAGLIA**

Data inizio incendio: <b>17/02/2008</b>		Data fine incendio: <b>17/02/2008</b>	
Grado di pericolosità della zona (secondo il piano regionale antincendio)	Media	Vincoli o area protetta	<ul style="list-style-type: none"><li>• Idrogeologico( RD 3267/1923);</li><li>• lett c) fiumi, torrenti e corsi d'acqua (art.142 D.Lgs.42/2004);</li><li>• lett g) territori coperti da foreste e da boschi (art.142 D.Lgs.42/2004);</li></ul>
Superficie incendio (ha)	0,827	Superficie di coltivi entro 50 m (in ha)	0,35
Causa presunta			

<b>Specie</b>	<b>Superficie (ha)</b>
Prati stabili	0,792
Vigneti	0,023
Boschi di latifoglie	0,010

<b>Orografia</b>	<b>Esposizione</b>	<b>Pendenza</b>	<b>Precedenti incendi</b>
Pianura 100-200 mt	S 157,5-202,5 S/O 202,5-247,5	0-12%	<b>no</b>

Fascicolo Territoriale n. 01 - 2008 Legge regione Toscana n°39 del 21 marzo 2000 e successive modificazione ed integrazioni, concernenti la gestione del catasto dei boschi percorsi dal fuoco e dei pascoli percorsi dal fuoco situati entro 50 metri da tali boschi.

### Scadenze divieti vigenti sull'area

- ~~Divieto ex Art.76 Comma 4/a: scade il 17/02/2018~~
- ~~Divieto ex Art.76 Comma 4/b: scade il 17/02/2013~~



# COMUNE DI SAN GIMIGNANO

Provincia di Siena

- ~~Divieto ex Art.76 Comma 5/a: scade il 17/02/2023~~
- ~~Divieto ex Art.76 Comma 5/b: scade il 17/02/2028~~
- ~~Divieto ex Art.76 Comma 6: scade il 17/02/2023~~
- ~~Divieto ex Art.76 Comma 7: scade il 17/02/2013~~

## Elenco particelle catastali interessate dei divieti

Comune	Foglio	Particella	Qualità	Area (mq)
SAN GIMIGNANO	75	59	Seminativo	1,42
SAN GIMIGNANO	75	63	Seminativo	1,50
SAN GIMIGNANO	75	58	Seminativo e vigneto	2,65

## Elenco proprietari Fascicolo territoriale n. 01- 2008

Denominazione	C.F./P.I.	Indirizzo
[REDACTED]	[REDACTED]	VIA SANTA CATERINA N.14 - SAN GIMIGNANO
[REDACTED]	[REDACTED]	VIA CAMPANIA N.1 INT.2 - POGGIBONSI
[REDACTED]	[REDACTED]	VIA CAMPANIA N.1 INT.2 - POGGIBONSI
[REDACTED]	[REDACTED]	LARGO CAMPIDOGLIO N.21 INT.6 - POGGIBONSI
[REDACTED]	[REDACTED]	LARGO CAMPIDOGLIO N.21 INT.6 - POGGIBONSI

### Note

I dati e le informazioni utilizzati sono stati forniti dai Carabinieri Forestali- Gruppo di Siena con protocollo 1357/22 e 1371/22



# COMUNE DI SAN GIMIGNANO

Provincia di Siena



Figura 15: Fascicolo territoriale 1-2008- Inquadramento territoriale- Scala 1:2000



# COMUNE DI SAN GIMIGNANO

Provincia di Siena

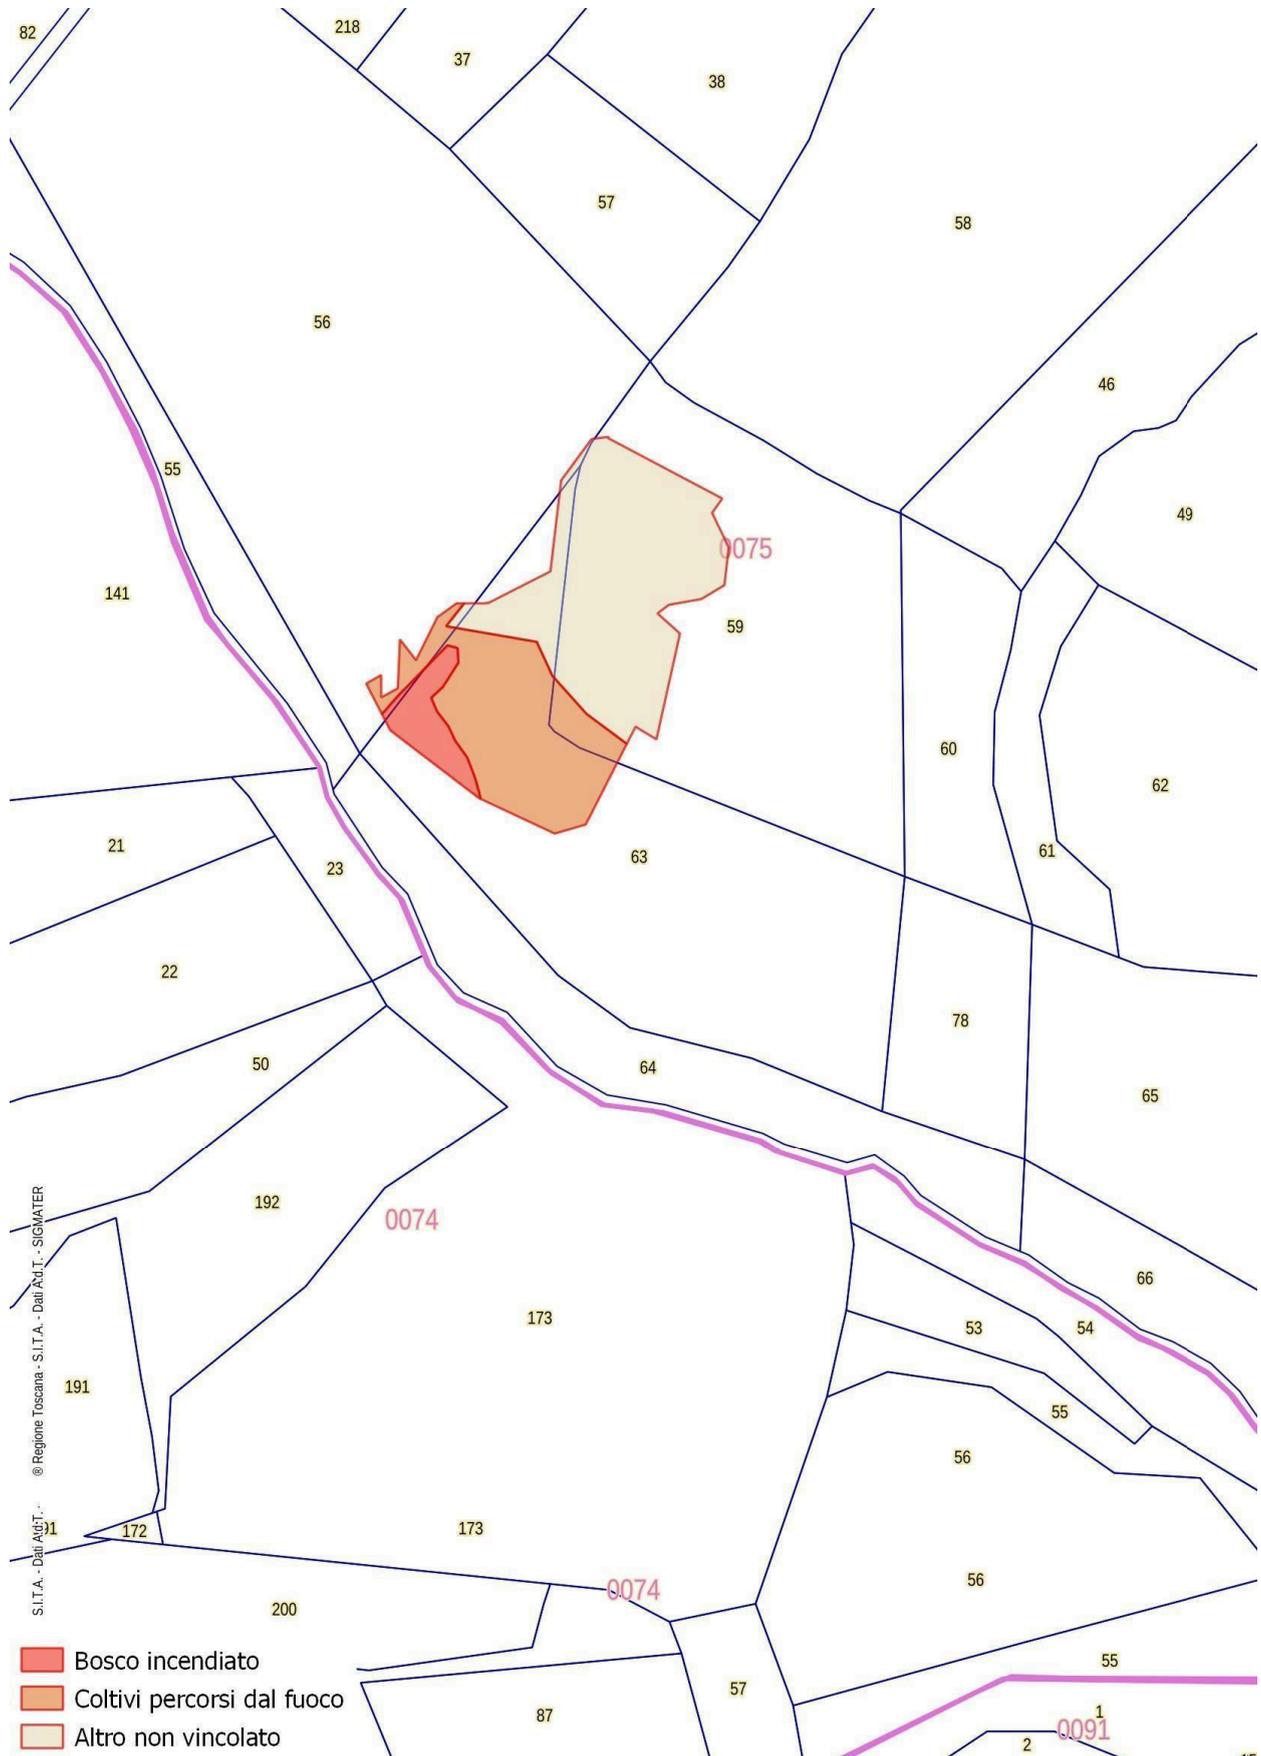


Figura 16: Fascicolo territoriale 1-2008- Inquadramento su catasto- Scala 1:2000



# COMUNE DI SAN GIMIGNANO

Provincia di Siena

**OGGETTO: L.R. N° 39/2000 e ss. mm. ed ii. - Catasto incendi boschivi**

**Fascicolo territoriale n.02-2008**

Incendio ricadente nel comune di SAN GIMIGNANO- Località:**RANZA**

Data inizio incendio: <b>10/08/2008</b>		Data fine incendio: <b>10/08/2008</b>	
Grado di pericolosità della zona (secondo il piano regionale antincendio)	Media	Vincoli o area protetta	<ul style="list-style-type: none"><li>• Idrogeologico (RD 3267/1923);</li><li>• lett g) territori coperti da foreste e da boschi (art.142 D.Lgs.42/2004);</li></ul>
Superficie incendio (ha)	2,039	Superficie di coltivi entro 50 m in ha	1,14
Causa presunta			

<b>Specie</b>	<b>Superficie (ha)</b>
Boschi di latifoglie	0,013
Seminativi irrigui e non irrigui	1,440
Area a vegetazione boschiva ed arbustiva in evoluzione	0,557

<b>Orografia</b>	<b>Esposizione</b>	<b>Pendenza</b>	<b>Precedenti incendi</b>
Pianura 200-300 mt	O 247,5-292,5 S 157,5-202,5 S/E 112,5-157,5	12-32 %	<b>no</b>

Fascicolo Territoriale n. 02 - 2008 Legge regione Toscana n°39 del 21 marzo 2000 e successive modificazione ed integrazioni, concernenti la gestione del catasto dei boschi percorsi dal fuoco e dei pascoli percorsi dal fuoco situati entro 50 metri da tali boschi.

### **Scadenze divieti vigenti sull'area**

- ~~Divieto ex Art.76 Comma 4/a: scade il 10/08/2018~~
- ~~Divieto ex Art.76 Comma 4/b: scade il 10/08/2013~~
- ~~Divieto ex Art.76 Comma 5/a: scade il 10/08/2023~~



# COMUNE DI SAN GIMIGNANO

Provincia di Siena

- **Divieto ex Art.76 Comma 5/b: scade il 10/08/2028**
- ~~Divieto ex Art.76 Comma 6: scade il 10/08/2023~~
- ~~Divieto ex Art.76 Comma 7: scade il 10/08/2013~~

## Elenco particelle catastali interessate dei divieti

Comune	Foglio	Particella	Qualità	Area (mq)
SAN GIMIGNANO	141	41	Uliveto e seminativo	3,14
SAN GIMIGNANO	141	96	Seminativo	0,40
SAN GIMIGNANO	141	81	Seminativo e Pascolo	0,95
SAN GIMIGNANO	141	116	Seminativo e incolto	1,04
SAN GIMIGNANO	141	48	Seminativo e Incolto	0,32
SAN GIMIGNANO	141	114	Seminativo	0,44
SAN GIMIGNANO	141	117	Seminativo e pascolo	0,14
SAN GIMIGNANO	141	118	Seminativo	0,38

## Elenco proprietari Fascicolo territoriale n. 02- 2008

Denominazione	C.F./P.I.	Indirizzo
[REDACTED]	[REDACTED]	[REDACTED]

### Note

I dati e le informazioni utilizzati sono stati forniti dai Carabinieri Forestali- Gruppo di Siena con protocollo 1357/22 e 1371/22



# COMUNE DI SAN GIMIGNANO

Provincia di Siena



Figura 17: Fascicolo territoriale 2-2008- Inquadratura territoriale- Scala 1:2000



# COMUNE DI SAN GIMIGNANO

Provincia di Siena

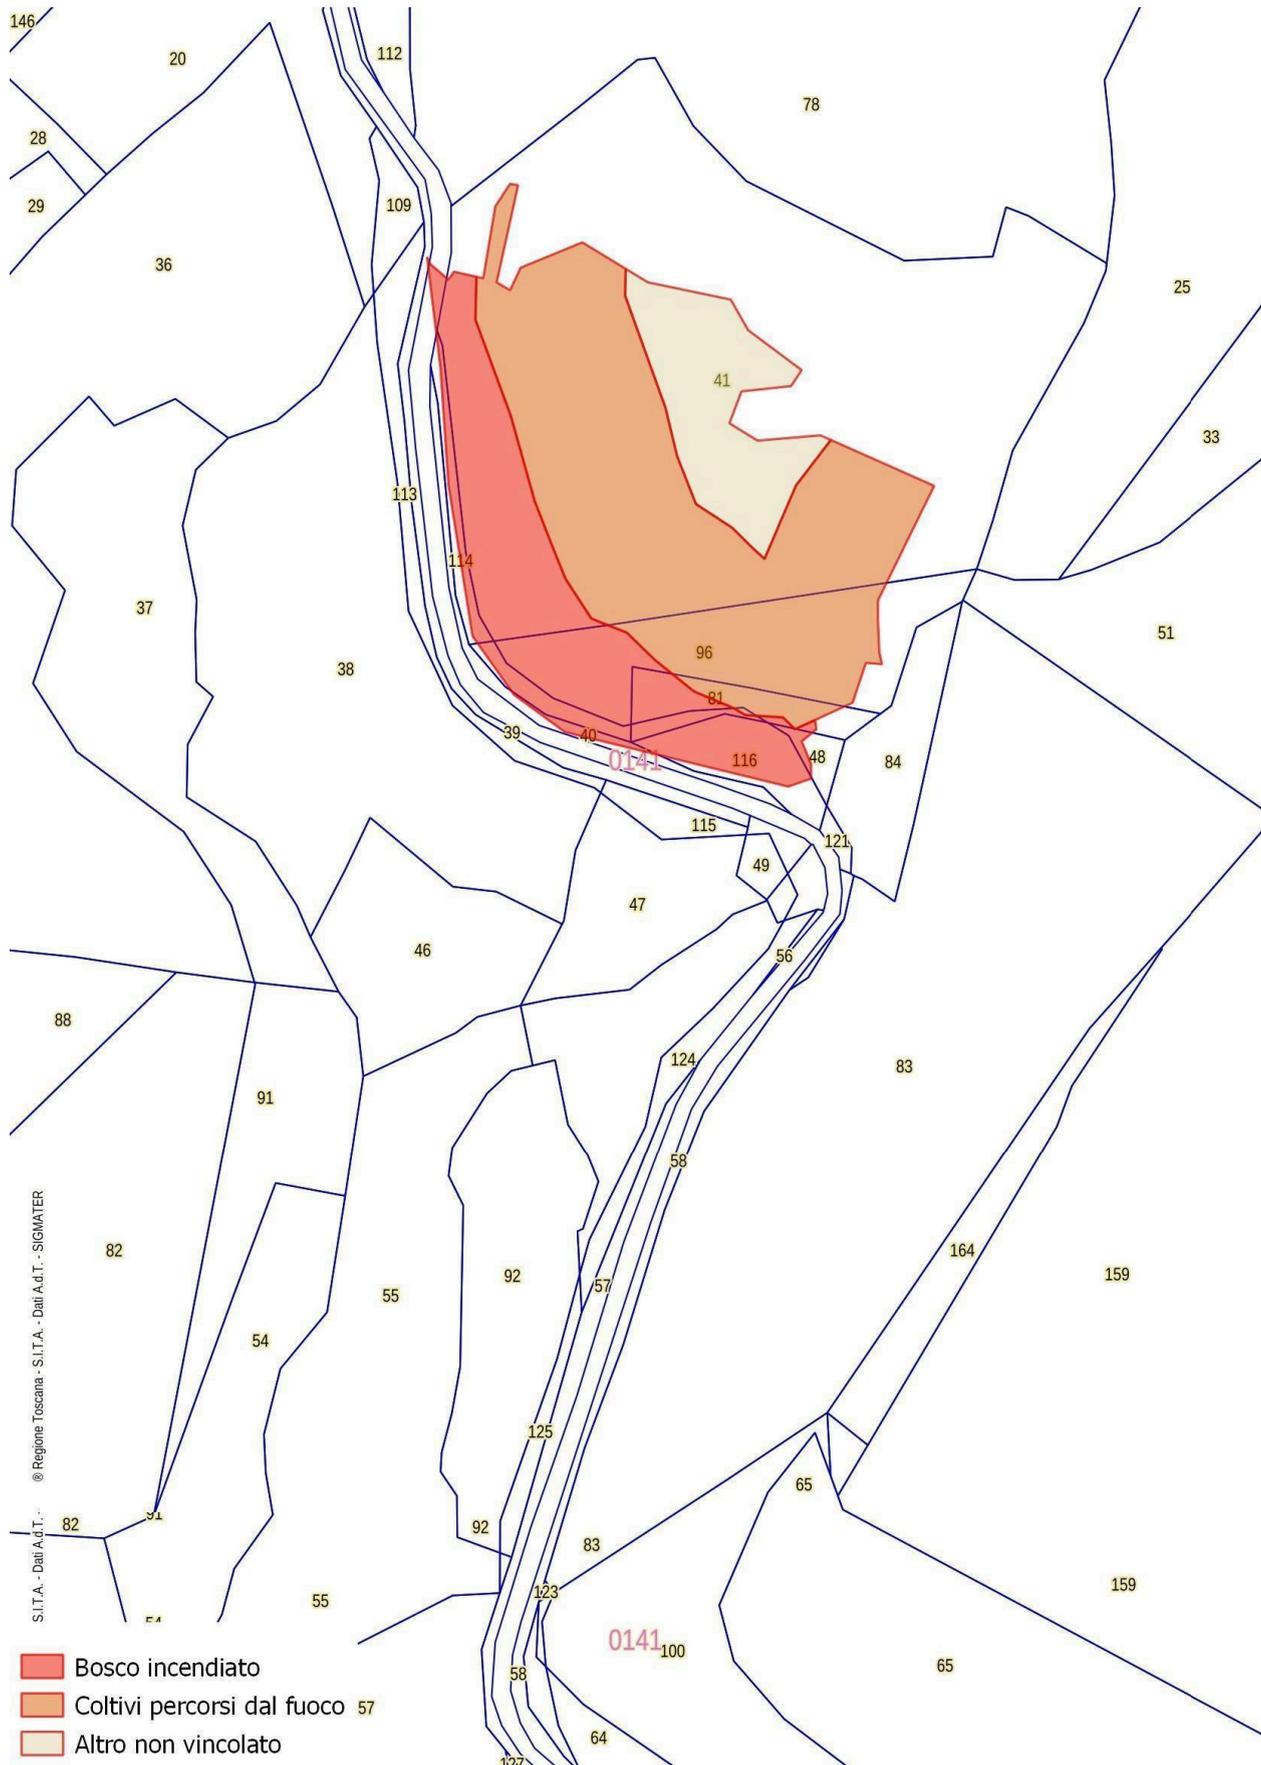


Figura 18: Fascicolo territoriale 2-2008- Inquadramento su catasto- Scala 1:2000



# COMUNE DI SAN GIMIGNANO

Provincia di Siena

**OGGETTO: L.R. N° 39/2000 e ss. mm. ed ii. - Catasto incendi boschivi**

**Fascicolo territoriale n.03-2008**

Incendio ricadente nel comune di SAN GIMIGNANO-

Località:**CASTELLACCIO**

Data inizio incendio: <b>26/08/2008</b>		Data fine incendio: <b>26/08/2008</b>	
Grado di pericolosità della zona (secondo il piano regionale antincendio)	Media	Vincoli o area protetta	<ul style="list-style-type: none"><li>• Idrogeologico( RD 3267/1923);</li><li>• lett c) fiumi, torrenti e corsi d'acqua (art.142 D.Lgs.42/2004);</li></ul>
Superficie incendio (ha)	0,984	Superficie di coltivi entro 50 m in ha	0,25
Causa presunta			

<b>Specie</b>	<b>Superficie (ha)</b>
Seminativi irrigui e non irrigui	0,25
Aree a vegetazione boschiva ed arbustiva in evoluzione	0,6

<b>Orografia</b>	<b>Esposizione</b>	<b>Pendenza</b>	<b>Precedenti incendi</b>
Pianura 100-200 mt	N/O 292,5-337,5 N 0-22,5	0-12%	no

Fascicolo Territoriale n. 3 - 2008 Legge regione Toscana n°39 del 21 marzo 2000 e successive modificazione ed integrazioni, concernenti la gestione del catasto dei boschi percorsi dal fuoco e dei pascoli percorsi dal fuoco situati entro 50 metri da tali boschi.

### Scadenze divieti vigenti sull'area

- ~~Divieto ex Art.76 Comma 4/a: scade il 26/08/2018~~
- ~~Divieto ex Art.76 Comma 4/b: scade il 26/08/2013~~
- ~~Divieto ex Art.76 Comma 5/a: scade il 26/08/2023~~



# COMUNE DI SAN GIMIGNANO

Provincia di Siena

- **Divieto ex Art.76 Comma 5/b: scade il 26/08/2028**
- ~~Divieto ex Art.76 Comma 6: scade il 26/08/2023~~
- ~~Divieto ex Art.76 Comma 7: scade il 26/08/2013~~

## Elenco particelle catastali interessate dei divieti

Comune	Foglio	Particella	Qualità	Area (mq)
SAN GIMIGNANO	126	129	seminativo	
SAN GIMIGNANO	126	131	seminativo e vigneto	
SAN GIMIGNANO	126	132	seminativo	
SAN GIMIGNANO	126	141	seminativo	
SAN GIMIGNANO	126	142	seminativo e vigneto	

## Elenco proprietari Fascicolo territoriale n. 03- 2008

Denominazione	C.F./P.I.	Indirizzo
[REDACTED]	[REDACTED]	[REDACTED]
[REDACTED]	[REDACTED]	[REDACTED]

### Note

I dati e le informazioni utilizzati sono stati forniti dai Carabinieri Forestali- Gruppo di Siena con protocollo 1357/22 e 1371/22



# COMUNE DI SAN GIMIGNANO

Provincia di Siena

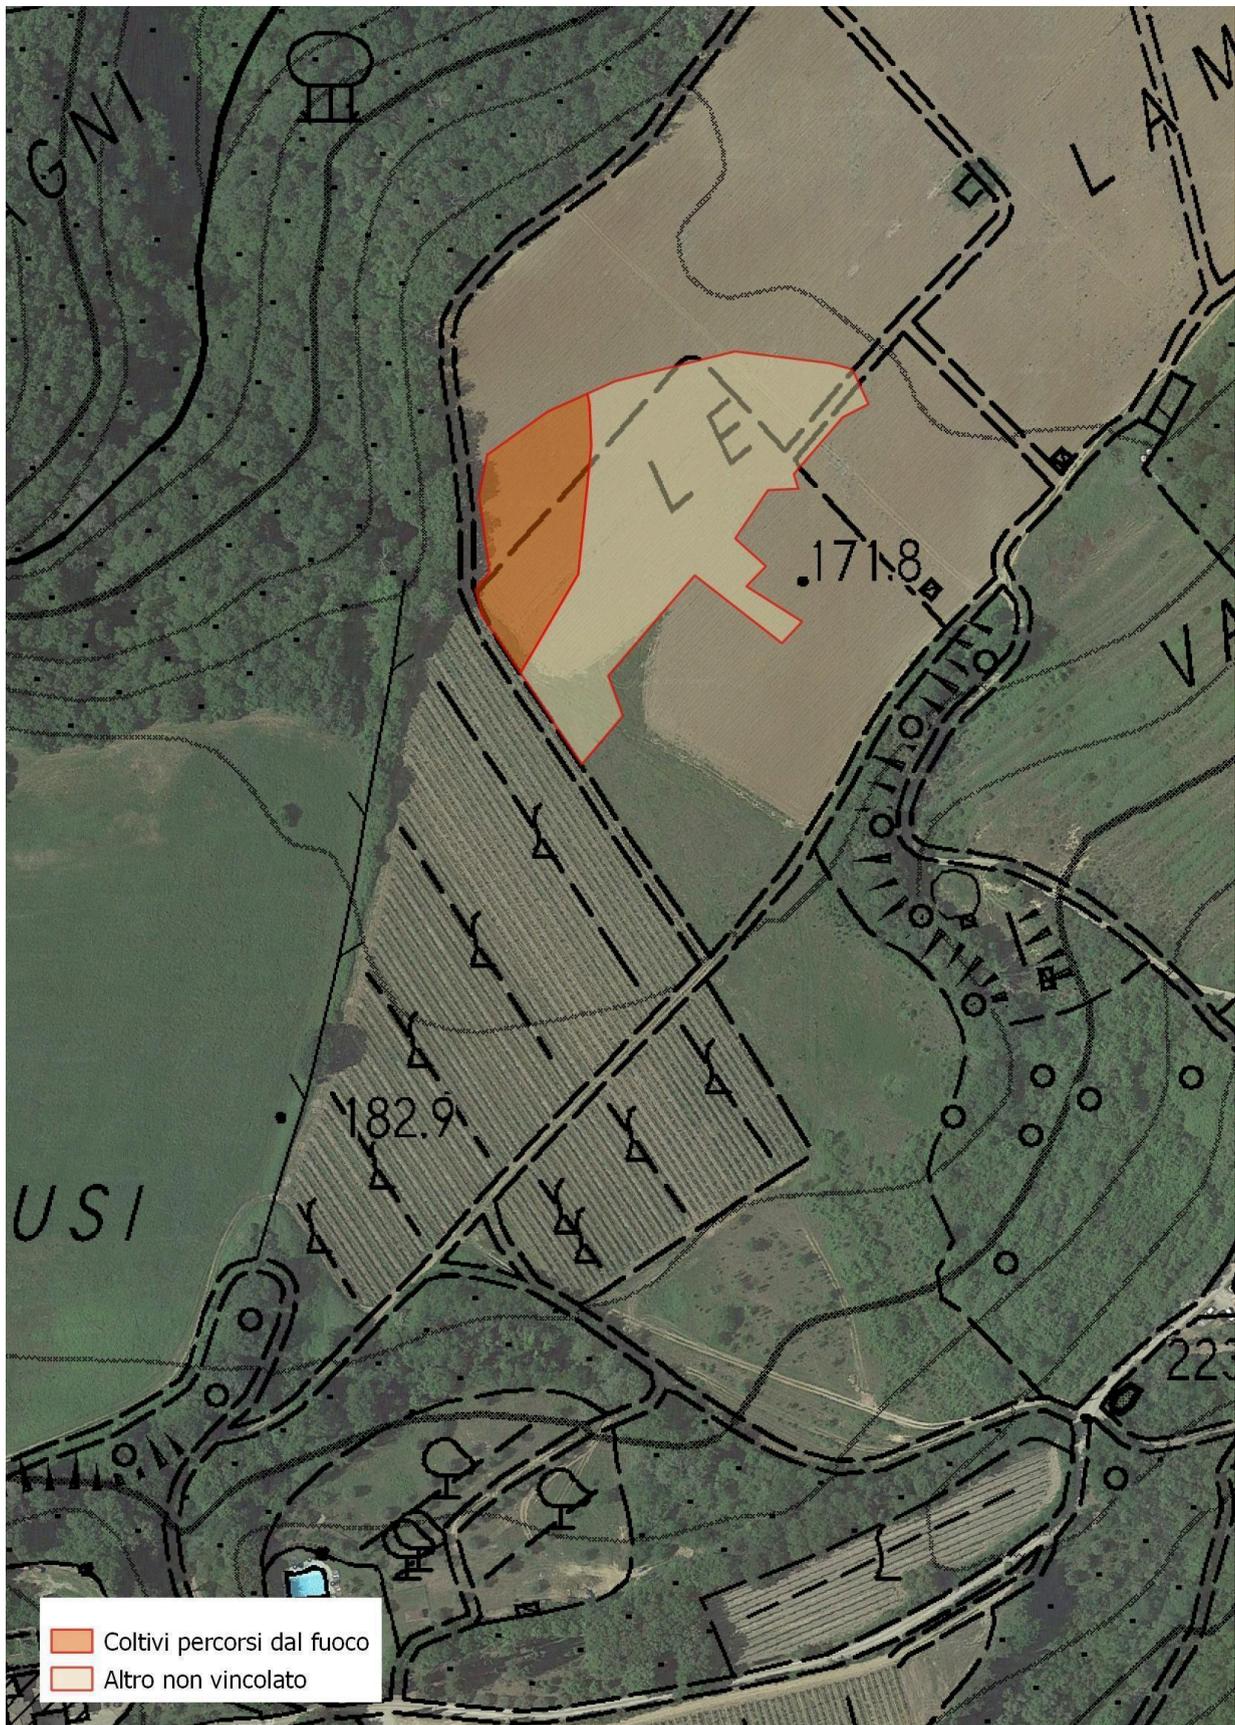


Figura 19: Fascicolo territoriale 3-2008- Inquadramento territoriale- Scala 1:2000



# COMUNE DI SAN GIMIGNANO

Provincia di Siena

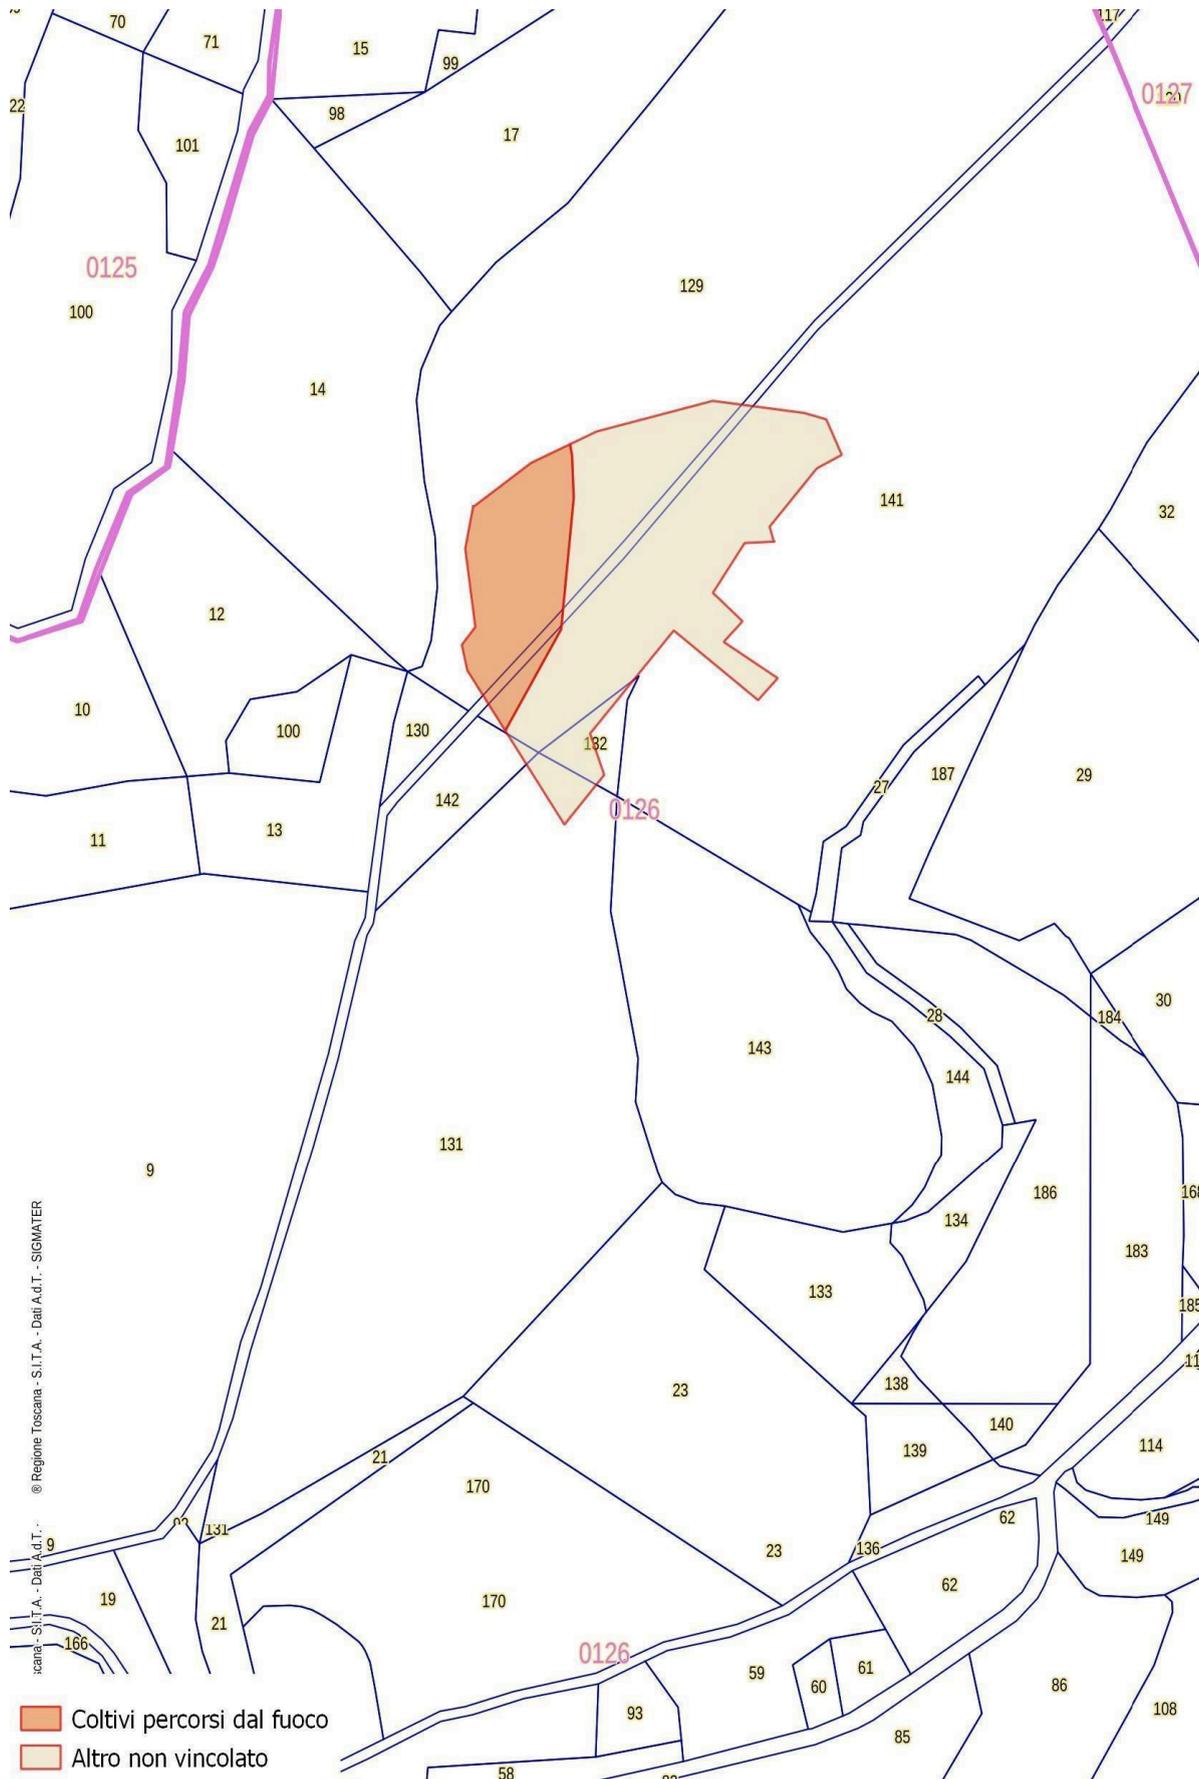


Figura 20: Fascicolo territoriale 3-2008- Inquadramento su catasto- Scala 1:2000